
CẢI TẠO KHU HN
NHÀ XƯỞNG SỐ 3

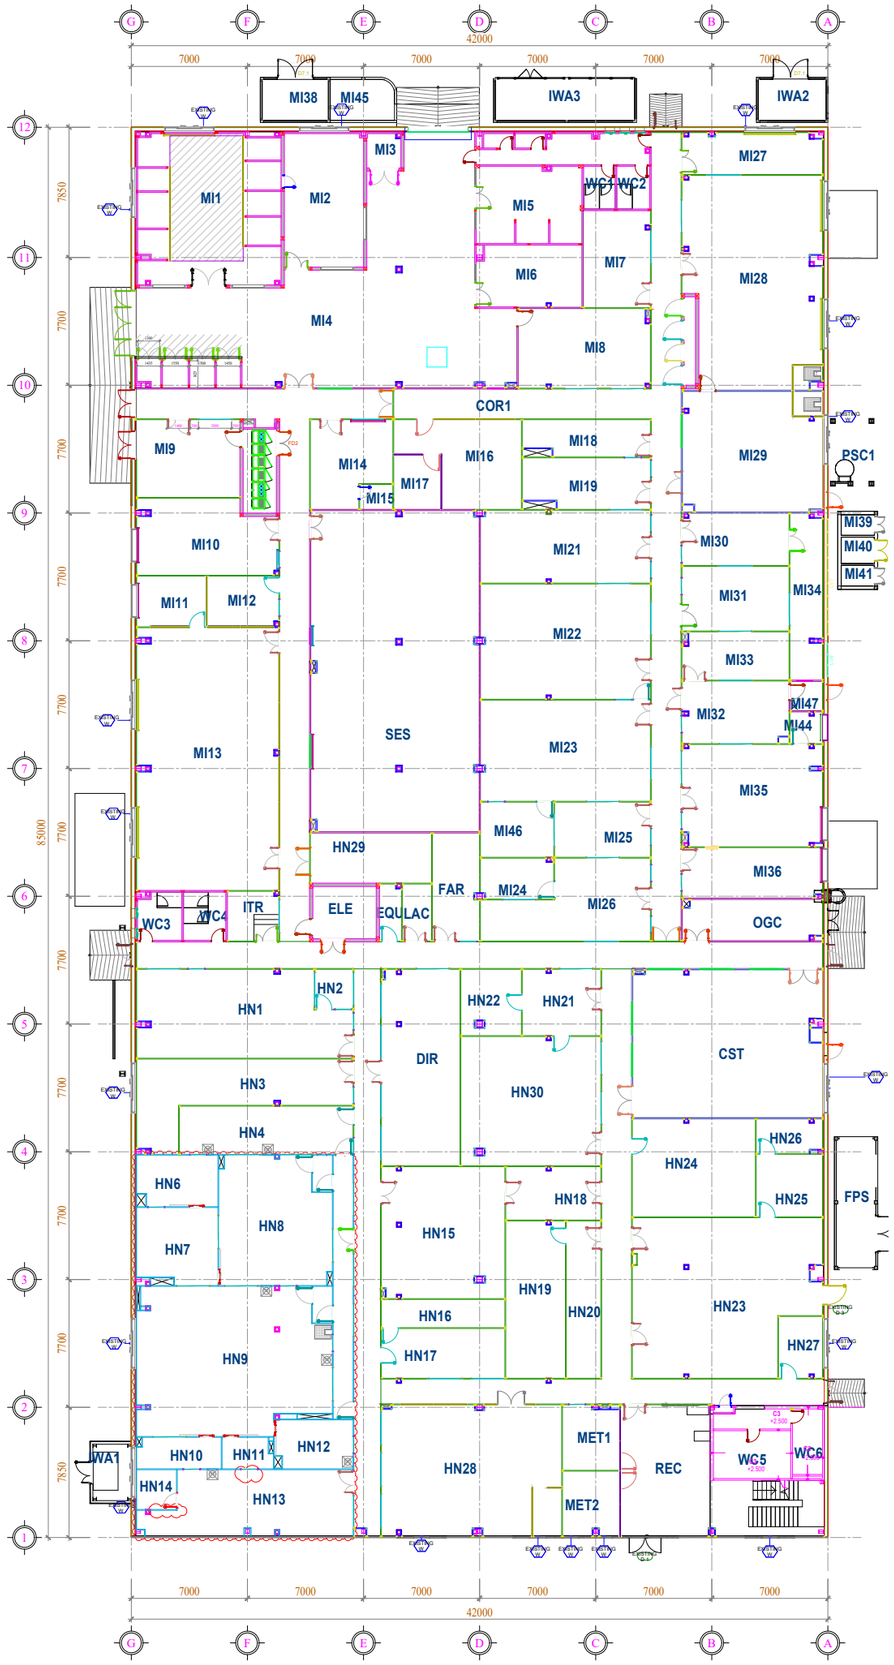

MẶT BẰNG BỐ TRÍ PHÒNG TẦNG 1 XƯỞNG 3

THỐNG KÊ GIAN PHÒNG TẦNG 1 / LEVEL 1 ROOMS SCHEDULE (NO RISK LEVEL)

KÝ HIỆU TYPE MARK	TÊN PHÒNG	ROOM NAME	SỐ NGƯỜI PEOPLE	NHIỆT ĐỘ PHÒNG TEMPRATURE	DIỆN TÍCH AREA
BRW	MÁI NỐI	BREEZEWAY	-		91 m²
COR1	HÀNH LANG 1	CORRIDOR 1	-		116 m²
COR2	HÀNH LANG 2	CORRIDOR 2	-		291 m²
COR3	HÀNH LANG 3	CORRIDOR 3	-		19 m²
COR4	HÀNH LANG 4	CORRIDOR 4	-	-	5 m²
CST	KHU VỰC CHỨA HÓA CHẤT	CHEMICAL STORAGE	1		101 m²
DIR	NHÀ ĂN	DINING ROOM	40		56 m²
ELE	TỦ IT/ PHÒNG ĐIỀU KHIỂN	ELECTRIC ROOM	1		7 m²
EQU	P. DỤNG CỤ	EQUIPMENT ROOM	1		5 m²
FAR	P. Y TẾ	FIRST AID ROOM	3		22 m²
FPS	PHÒNG FUMI & PCO	FUMI & PCO STORAGE	1		19 m²
HN1	VĂN PHÒNG THÍ NGHIỆM VI SINH	MICROLAB OFFICE	16		64 m²
HN2	P. QUẢN LÝ 1	MANAGER 1	1		6 m²
HN3	KHU VỰC LƯU MẪU THỰC PHẨM	SAMPLE STORE	6		44 m²
HN4	PHÒNG RỬA	WASHING ROOM	6		30 m²
HN6	PHÒNG NUÔI CẤY VI SINH 1	INCUBATION 1	2		15 m²
HN7	PHÒNG NUÔI CẤY VI SINH 2	INCUBATION 2	2		22 m²
HN8	P. CẤY CHUYỀN	INOCULATION ROOM	3		50 m²
HN9	P. CHUẨN BỊ MẪU	SAMPLE PREP ROOM	4		98 m²
HN10	P. KIỂM TRA NƯỚC	TEST WATER ROOM	1		9 m²
HN11	P. KIỂM TRA THỨC ĂN	TEST FEED ROOM	1		6 m²
HN12	P. NHẬN MẪU	SAMPLE CHECK-IN ROOM	1		14 m²
HN13	P. CHUẨN BỊ MÔI TRƯỜNG	MEDIUM PREP ROOM	3		46 m²
HN14	P. HẤP HƠI	AUTOCLAVE	1		6 m²
HN15	P. THỰC PHẨM DINH DƯỠNG 1	PHASE 2_H&N 1	1		59 m²
HN16	P. CHIA MẪU	SAMPLE DIVIDING	1		13 m²
HN17	P. MÃ HÓA MẪU	SAMPLE CODING	1		22 m²
HN18	P. THỰC PHẨM DINH DƯỠNG 2	PHASE 2_H&N 2	1		18 m²
HN19	P. THỰC PHẨM DINH DƯỠNG 3	PHASE 2_H&N 3	1		34 m²
HN20	P. THỰC PHẨM DINH DƯỠNG 4	PHASE 2_H&N 4	1		20 m²
HN21	P. THỰC PHẨM DINH DƯỠNG 5	PHASE 2_H&N 5	1		19 m²
HN22	P. THỰC PHẨM DINH DƯỠNG 6	PHASE 2_H&N 6	1		14 m²
HN23	P. THỰC PHẨM DINH DƯỠNG 7	PHASE 2_H&N 7	1		100 m²
HN24	P. THỰC PHẨM DINH DƯỠNG 8	PHASE 2_H&N 8	1		44 m²
HN25	P. THỰC PHẨM DINH DƯỠNG 9	PHASE 2_H&N 9	1		16 m²
HN26	P. THỰC PHẨM DINH DƯỠNG 10	PHASE 2_H&N 10	1		8 m²
HN27	P. THỰC PHẨM DINH DƯỠNG 11	PHASE 2_H&N 11	1		10 m²
HN28	P. CHĂM SÓC KHÁCH HÀNG	CUSTOMER SERVICE	29		85 m²
HN29	KHU VỰC CHỨA NÔNG SẢN	AGRICULTURAL WAREHOUSE	1		22 m²
HN30	P. THỰC PHẨM DINH DƯỠNG 12	PHASE 2_H&N 12	-		65 m²
ITR	P. MÁY CHỦ	IT ROOM	1		9 m²
IWA1	P. NƯỚC RO	RO ROOM 2	-		9 m²
IWA2	P. CHẤT THẢI RẮN SINH HOẠT	DOMESTIC WASTE	-		10 m²
IWA3	P. RÁC THẢI CÔNG NGHIỆP 2	INDUSTRIAL WASTE 2	-		22 m²
LAC	P. VẮT SỮA	LACTATION ROOM	1		8 m²
MET1	P. HỌP 1	MEETING 1	6		13 m²
MET2	P. HỌP 2	MEETING 2	6		14 m²
MI1	P. NGHIỀN THÔ	CRUSHER	3		75 m²
MI2	P. NGHIỀN TINH	PULVERIZER	2		38 m²
MI3	P. NGHIỀN BI	BALL MILL	1		4 m²
MI4	KHU NHẬN MẪU 1 & LÀM KHÔ	SAMPLE RECEIVING 1 & DRIER	6		184 m²
MI5	P. GIA CÔNG HỢP KIM	FERRO ALLOY PREPARATION	2		29 m²
MI6	P. GIA CÔNG KIM LOẠI	METAL PREPARATION	1		23 m²
MI7	P. CHUẨN ĐỘ	TITRATION	1		24 m²
MI8	P. NHẬP DỮ LIỆU 1	DATA ENTRY 1	6		38 m²
MI9	P. KHÁCH	SAMPLE RECEIVING 2	6		37 m²
MI10	P. LƯU TÀI LIỆU & PHỤ TÙNG	DOCUMENTS& SPARE PART ROOM	3		41 m²
MI11	P. HỌP 1	MEETING 1	6		13 m²
MI12	PHÒNG KHÁCH 1	VISITOR 1	6		13 m²
MI13	VĂN PHÒNG MIN	OFFICE MIN	20		136 m²
MI14	P. NHÂN VIÊN	STAFF	8		24 m²
MI15	P. THAY ĐỒ	CHANGING ROOM	1		3 m²
MI16	VĂN PHÒNG TN MIN	MIN LAB OFFICE	4		32 m²
MI17	P. TRƯỞNG PHÒNG LAB	LABORATORY MANAGER	1		10 m²
MI18	P. LÀM KHÔ MẪU	OVEN	1		16 m²
MI19	P. NUNG MẪU	FURNACE	2		23 m²
MI21	PHÒNG CÂN 1	BALANCE 1	4		45 m²
MI22	P. THÍ NGHIỆM TIÊU CHUẨN EN	PHYSICAL - EN	5		71 m²
MI23	P. THÍ NGHIỆM TIÊU CHUẨN ASTM	PHYSICAL - ASTM	5		62 m²
MI24	P. CHƯNG HẤP MẪU	AUTOCLAVE	1		11 m²
MI25	P. NHẬP DỮ LIỆU 2	DATA ENTRY 2	5		19 m²
MI26	P. THÍ NGHIỆM TIÊU CHUẨN TCVN	PHYSICAL - TCVN	5		40 m²
MI27	P. LỌC NƯỚC RO	RO ROOM 1	1		21 m²
MI28	P. THÍ NGHIỆM HÓA ƯỚT 1	WET LABORATORY 1	6		100 m²
MI29	P. THÍ NGHIỆM HÓA ƯỚT 2	WET LABOERATORY 2	3		58 m²
MI30	P. MÁY PHÂN TÍCH CS	CS 844 ROOM	2		20 m²
MI31	P. MÁY PHÂN TÍCH QUANG PHỔ	SPECTROMETERS	2		25 m²
MI32	PHÒNG MÁY XRF	XRF ROOM	3		24 m²
MI33	PHÒNG UPS	UPS ROOM	1		18 m²
MI34	P. MÁY NÉN KHÍ, CHILLER	CHILLER, COMPRESSOR	1		19 m²
MI35	P. NUNG CHẢY MẪU	FUSION	2		51 m²
MI36	PHÒNG CÂN 2	BALANCE 2	2		26 m²
MI38	P. MÁY NÉN KHÍ 2	AIR COMPRESSOR 2	-		10 m²
MI39	KHO GA 5	GAS STORE 5	-		2 m²
MI40	KHO GA 6	GAS STORE 6	-		3 m²
MI41	KHO GA 7	GAS STORE 7	-		2 m²
MI42	WC- PHÒNG TẮM 1	SHOWER ROOM 1	-		1 m²
MI43	WC- PHÒNG TẮM 2	SHOWER ROOM 2	-		1 m²
MI44	P. SIÊU ÂM	ULTRASONIC	1		4 m²
MI45	RỬA DỤNG CỤ	TOOL WASHING	1		10 m²
MI46	P. THỬ ĐỘ MỊN	BLAIN ROOM	1		15 m²
MI47	P. BỒN KHÍ P10	P10 ROOM	1		3 m²
OGC	KHO XĂNG, DẦU, MỠ	OGC STORAGE	1		21 m²
PSC1	SÀN MÁY HÚT BỤI 1	PLATFORM SCRUBBER 1	-		12 m²
REC	LỄ TÂN	RECEPTION	3		66 m²
SES	KHO LƯU MẪU & THIẾT BỊ	SAMPLE STORAGE	1		196 m²
WC1	WC NỮ 1	WC WOMEN 1	-		5 m²
WC2	WC NAM 1	WC MEN 1	-		5 m²
WC3	WC NAM 2	WC MEN 2	-		7 m²
WC4	WC NỮ 2	WC WOMEN 2	-		7 m²
WC5	WC NỮ 3	WC WOMEN 3	-	-	13 m²
WC6	WC NAM 3	WC MEN 3	-	-	7 m²
WC9	SẢNH WC	WC LOBBY	-		15 m²

Rev	NGÀY/ DATE	DIỄN GIẢI / DESCRIPTION

DỰ ÁN / PROJECT

PHÒNG THỬ NGHIỆM CHI NHÁNH HẢI PHÒNG
TESTING LABORATORY IN HAI PHONG BRANCH

Địa chỉ: Lô CN 8.2, KCN Nam Cầu Kiền, Phường Thiên Hương, Thành phố Hải Phòng, Việt Nam
Address: Lot 8.2, Nam Cau Kien I.P., Thien Huong Ward, Hai Phong City, Vietnam

CHỦ ĐẦU TƯ / CLIENT :
CÔNG TY SGS VIỆT NAM TNHH
SGS VIET NAM LIMITED COMPANY

Địa chỉ: 198 Nguyễn Thị Minh Khai, P. Xuân Hòa, Thành phố Hồ Chí Minh, Việt Nam
Address: No.198 Nguyen Thi Minh Khai Street, Xuan Hoa Ward, HCM City, Vietnam

PHÊ DUYỆT APPROVE	
CHỮ KÝ SIGN	

TƯ VẤN GIÁM SÁT / CONSULTANTS
CÔNG TY CỔ PHẦN TƯ VẤN XÂY DỰNG TỔNG HỢP
NATIONAL GENERAL CONSTRUCTION CONSULTING JSC

Địa chỉ : 29 Bis Nguyễn Đình Chiểu, P. Sài Gòn, Tp. HCM
Address : 29 Bis Nguyen Dinh Chieu Street, Saigon Ward, Ho Chi Minh City

PHÊ DUYỆT APPROVE	
CHỮ KÝ SIGN	

ĐƠN VỊ THI CÔNG/ CONTRACTOR
CÔNG TY CỔ PHẦN GREENGROW VIỆT
GREENGROW VIET JSC

Địa chỉ : SỐ 21, TỔ 3, KHU 4D, PHƯỜNG HỒNG HẢI, TP. HẠ LONG, QUẢNG NINH
Address : 21 GROUP 3, Quarter 4, HONG HAI Ward, HA LONG CITY, QUANG NINH

CHỈ HUY TRƯỞNG SITE MANAGER	
KIỂM TRA CHECK BY	
VẼ DRAWING	


BẢN VẼ HOÀN CÔNG
AS-BUILT DRAWINGS

HẠNG MỤC / ITEM
NHÀ XƯỞNG SỐ 3

TÊN BẢN VẼ /
DWG TITLE :

MẶT BẰNG BỐ TRÍ PHÒNG TẦNG 1 XƯỞNG 3

MÃ DỰ ÁN PROJECT CODE	SỐ BẢN VẼ DRAWING No.:	HIỆU CHỈNH REV.	TỈ LỆ SCALE	KHỔ GIẤY SIZE
SGSHP.01-24	DW-A-03-01			A3

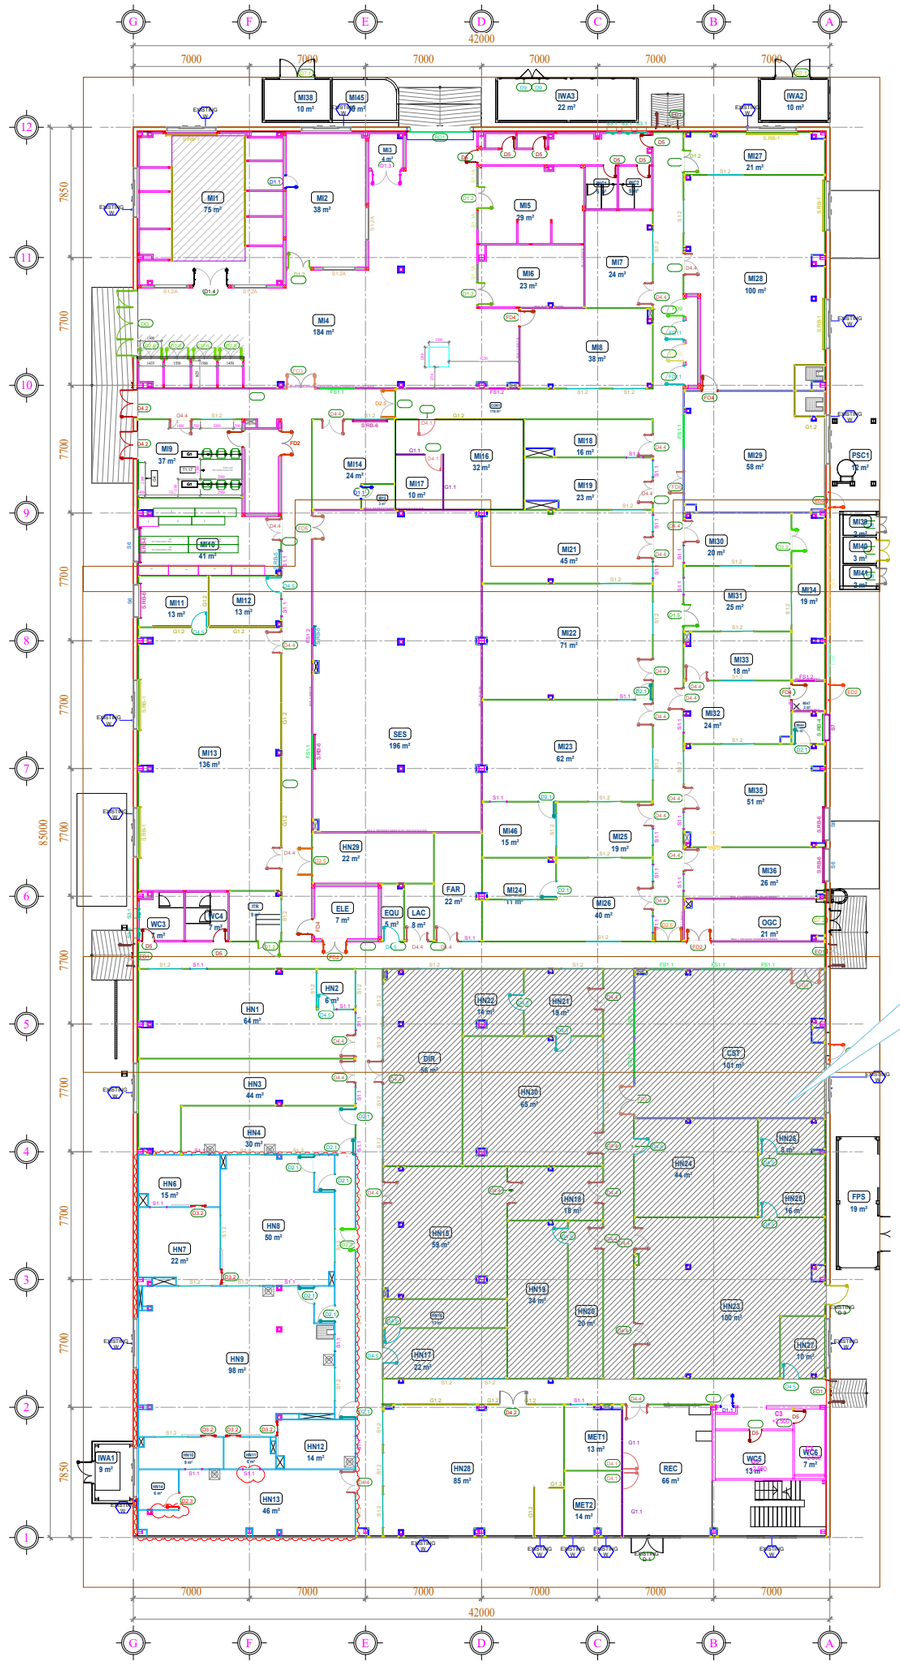

MẶT BẰNG TỔNG THỂ VÁCH NGĂN, CỬA XƯỞNG 3

THỐNG KÊ TƯỜNG/ WALL SCHEDULE

KÝ HIỆU TYPE MARK	MÔ TẢ	DESCRIPTION
G1.1	VÁCH KÍNH CƯỜNG LỰC DÀY 8mm, KHUNG NHÔM XINGFA HỆ 55	TEMPERED GLASS WALL 8mmTHK, XINGFA 55 SYSTEM ALUMINUMFRAME, HEIGH 1200MM
G1.2	VÁCH KÍNH CƯỜNG LỰC DÀY 8mm, KHUNG NHÔM XINGFA HỆ55, CAO 1200MM, CÁCH SÀN 1000MM	TEMPERED GLASS WALL 8mmTHK, XINGFA 55 SYSTEM ALUMINUMFRAME, HEIGH 1200MM, DISTANCE TO FLOOR 1000MM
W1.1	TƯỜNG GẠCH ĐẤT NUNG DÀY 100mm, SƠN NƯỚC 2 MẶT	BRICK WALL 100mm THK, EMULSION PAINTING DOUBLE SIDE
W1.2	TƯỜNG GẠCH ĐẤT NUNG DÀY 100mm, 1 MẶT ỐP GẠCHCERAMIC, 1 MẶT SƠN NƯỚC	BRICK WALL 100mm THK, EMULSION PAINTING 1 SIDE, CERAMICTILE 1 SIDE
W1.3	TƯỜNG GẠCH ĐẤT NUNG DÀY 100mm, 2 MẶT ỐP GẠCHCERAMIC	BRICK WALL 100mm THK,CERAMIC TILE DOUBLE SIDE
W1.4	TƯỜNG GẠCH ĐẤT NUNG DÀY 100mm, ỐP GẠCH MEN 1 MẶT	BRICK WALL 100mm THK, TILE 1 SIDE
W2.1	TƯỜNG GẠCH ĐẤT NUNG DÀY 200mm, SƠN NƯỚC 2 MẶT	BRICK WALL 200mm THK, EMULSION PAINTING DOUBLE SIDE
W3.1	VÁCH PANEL LÕI EPS DÀY 50mm	EPS PANEL PARTITION THK 50mm
W3.1a	VÁCH PANEL LÕI PU DÀY 50mm	PU PANEL PARTITION THK 50mm
W3.2	VÁCH PANEL LÕI BÔNG KHOÁNG DÀY 75mm	ROCKWOOL PANEL PARTITION THK 75mm
W3.3	VÁCH PANEL LÕI EPS, 1 MẶT TÔN, 1 MẶT INOX, DÀY 50mm	EPS PANEL PARTITION 1 SIDE METAL SHEET, 1 SIDE INOX 50mmTHK
W3.4	VÁCH PANEL LÕI BÔNG KHOÁNG, 1 MẶT TÔN, 1 MẶT INOX, DÀY75mm	ROCKWOOL PANEL PARTITION, 1 SIDE METAL SHEET, 1 SIDE INOX,75mm THK
W6	VÁCH LƯỚI THÉP HÀN, KHUNG THÉP MẠ KẼM NHÚNG NÓNG	WELDED WIRE MESH, GALVANIZED POWDER COATING
WT		

THỐNG KÊ CỬA SỔ/ WINDOW SCHEDULE

KÝ HIỆU TYPE MARK	MÔ TẢ	DESCRIPTION	RỘNG WIDTH	CAO HEIGHT	SỐ LƯỢNG COUNT
FS1.1	CỬA SỔ NHÔM KÍNH NGĂN CHÁY	FIRE-RESISTANT GLASS WINDOW	2000	1200	8
FS1.2	CỬA SỔ NHÔM KÍNH NGĂN CHÁY	FIRE-RESISTANT GLASS WINDOW	1000	1200	4
LV7	CỬA GIÓ LOUVER THÉP, NAN CHỚP CHỐNGMƯA, LƯỚI CHẮN CÔN TRÙNG	STEEL LOUVER, AGAINST RAIN, INSECT MESH	7000	1300	1
LV8	CỬA GIÓ LOUVER THÉP, NAN CHỚP CHỐNG MƯA, LƯỚI CHẮN CÔN TRÙNG	STEEL LOUVER, AGAINST RAIN, INSECT MESH	2000	1300	1
S1.1	CỬA SỔ KÍNH CƯỜNG LỰC	TEMPERED GLASS WINDOW	1000	1200	32
S1.2	CỬA SỔ KÍNH CƯỜNG LỰC	TEMPERED GLASS WINDOW	2000	1200	55
S3.1	CỬA SỔ KÍNH CƯỜNG LỰC, KHUNG NHÔMXINGFA	XINGFA ALUMINIUM, TEMPERED GLASS WINDOW	600	600	7
S5	CỬA SỔ LÙA NHÔM KÍNH	GLASS WINDOW	800	350	1
S6	CỬA SỔ LÙA NHÔM KÍNH	GLASS WINDOW	2000	1300	4
S7	CỬA SỔ LÙA NHÔM KÍNH	GLASS WINDOW	1600	1300	1
S.RB-1	RÈM CUỐN CHỐNG NẮNG VÀ CẢN SÁNG	SUN AND LIGHT BLOCKING ROLLER BLIND	3100	1200	6
S.RB-4	RÈM CUỐN CHỐNG NẮNG VÀ CẢN SÁNG	SUN AND LIGHT BLOCKING ROLLER BLIND	1600	1200	1
S.RB-5	RÈM CUỐN CHỐNG NẮNG VÀ CẢN SÁNG	SUN AND LIGHT BLOCKING ROLLER BLIND	1200	1200	2
S.RB-6	RÈM CUỐN CHỐNG NẮNG VÀ CẢN SÁNG	SUN AND LIGHT BLOCKING ROLLER BLIND	2100	1200	6
S1.1A	CỬA SỔ LÙA NHÔM KÍNH	GLASS WINDOW	1000	1200	3
S1.2A	CỬA SỔ LÙA NHÔM KÍNH	GLASS WINDOW	2000	1200	4

THỐNG KÊ CỬA ĐI TẦNG 1/ 1ST FLOOR DOOR SCHEDULE

KÝ HIỆUTYPE MARK	MÔ TẢ	DESCRIPTION	RỘNG WIDTH	CAO HEIGHT	SỐ LƯỢNG COUNT	Note
D1.1	CỬA ĐI THÉP 1 CÁNH	STEEL SINGLE DOOR	800	2200	3 (3)	
D1.2	CỬA ĐI THÉP 2 CÁNH	STEEL DOOR, DOUBLE OPEN DOOR	1400	2200	5 (5)	Cửa mở 180 độ/ 180-degree opening door
D1.3	CỬA ĐI THÉP 2 CÁNH, NGĂNCHÁY EI60	STEEL DOUBLE DOOR, FIRE RATED EI60	1800	2400	1 (1)	
D1.4	CỬA ĐI THÉP 2 CÁNH	STEEL DOUBLE DOOR	2100	2550	1 (1)	
D1.5	CỬA ĐI THÉP 2 CÁNH	STEEL DOOR, DOUBLE OPEN DOOR	1400	2200	1 (1)	
D2.1	CỬA PANEL 1 CÁNH	PANEL SINGLE DOOR	1000	2200	11 (11)	
D2.2	CỬA PANEL 2 CÁNH	PANEL DOUBLE DOOR	1400	2200	2 (2)	
D2.3	CỬA PANEL 1 CÁNH	PANEL SINGLE DOOR	900	2200	1 (1)	
D2.5	CỬA PANEL 2 CÁNH	PANEL DOUBLE DOOR	1700	2200	3 (3)	Cửa mở 180 độ/ 180-degree opening door
D2.6	CỬA PANEL 2 CÁNH	PANEL DOUBLE DOOR	1400	2000	4 (4)	
D3.2	CỬA TRƯỢT PANEL	PANEL SLIDING DOOR	800	2200	5 (5)	
D4.1	CỬA KÍNH 1 CÁNH	GLASS SINGLE DOOR	1050	2200	4 (4)	
D4.2	CỬA KÍNH 2 CÁNH	GLASS DOUBLE DOOR	1700	2200	4 (3)	Cửa D4.2 tiếp giáp vớibên ngoài mở 180độ/Door D4.2 adjacentto the exterior, opens180 degrees
D4.4	CỬA KÍNH 2 CÁNH	GLASS DOUBLE DOOR	1400	2200	35 (34)	
D4.5	CỬA KÍNH 1 CÁNH	GLASS SINGLE DOOR	1000	2200	13 (13)	
D5	CỬA GỖ NHỰA COMPOSITE, VÂNGỖ MÀU NÂU RAL 8008, 1 CÁNHMỞ	WOOD PLASTIC COMPOSITE DOOR, RAL8008 BROWN WOOD GRAIN, 1 WINGOPEN	800	2200	10 (10)	cửa D5 của nhà tắm,nhà WC không lắp cửtro hoí/ D5 doors forshower room, Wc donot install a door closer
D7	CỬA ĐI THÉP 2 CÁNH, CÓ CỬAGIÓ LOUVER, NAN CHỚP CHỐNGMƯA	STEEL DOUBLE DOOR, AGAINST RAINLOUVER	1300	2200	1 (1)	
D7.1	CỬA ĐI THÉP 2 CÁNH, CÓ CỬAGIÓ LOUVER, NAN CHỚP CHỐNGMƯA	STEEL DOUBLE DOOR, AGAINST RAINLOUVER	2200	2200	3 (2)	
D7.2	CỬA ĐI THÉP 2 CÁNH, CÓ CỬAGIÓ LOUVER, NAN CHỚP CHỐNGMƯA	STEEL DOUBLE DOOR, AGAINST RAINLOUVER	1300	2450	1 (1)	
D8	CỬA ĐI THÉP 2 CÁNH, CÓ CỬAGIÓ LOUVER, NAN CHỚP CHỐNGMƯA	STEEL DOUBLE DOOR, AGAINST RAINLOUVER	1000	2200	2 (2)	
D9	CỬA KHUNG LƯỚI THÉP HÀN 1CÁNH	STEEL MESH SINGLE WING	800	2200	2 (2)	
DG	CỬA XẾP BỐN CÁNH KÍNH	4 WINGS FOLDING DOOR	4000	3000	1 (1)	
ED1	CỬA THOÁT HIỂM 2 CÁNH	STEEL EXIT DOOR, DOUBLE OPENDOOR	1400	2550	4 (4)	
ED2	CỬA ĐI THÉP THOÁT HIỂM, 1CÁNH MỞ	STEEL EXIT DOOR, SINGLE OPEN DOOR	1000	2550	3 (3)	
FD2	CỬA ĐI THÉP 2 CÁNH, NGĂNCHÁY EI60	STEEL DOUBLE DOOR, FIRE RATED EI60	1500	2400	2 (2)	

THỐNG KÊ CỬA ĐI TẦNG 1/ 1ST FLOOR DOOR SCHEDULE

KÝ HIỆUTYPE MARK	MÔ TẢ	DESCRIPTION	RỘNG WIDTH	CAO HEIGHT	SỐ LƯỢNG COUNT	Note
FD3	CỬA ĐI THÉP 2 CÁNH, NGĂNCHÁY EI60	STEEL DOUBLE DOOR, FIRE RATED EI60	1800	2400	3 (3)	
FD4	CỬA ĐI THÉP 1 CÁNH MỞ, NGĂNCHÁY EI30	STEEL EXIT DOOR, SINGLE OPEN DOOR,FIRATED EI30	1000	2200	3 (3)	
FD5	CỬA ĐI THÉP 2 CÁNH, NGĂNCHÁY EI60	STEEL DOUBLE DOOR, FIRE RATED EI60	1500	2400	1 (1)	
FD6	CỬA ĐI THÉP 2 CÁNH, NGĂNCHÁY EI30	STEEL DOUBLE DOOR, FIRE RATED EI30	1400	2200	1 (1)	
FD9	CỬA ĐI THÉP 1 CÁNH	STEEL EXIT DOOR, SINGLE OPEN DOOR,FIRATED EI30	1100	2200	1 (1)	
FD10	CỬA ĐI THÉP 1 CÁNH	STEEL EXIT DOOR, SINGLE OPEN DOOR,FIRATED EI30	1100	2300	1 (1)	
FD11	CỬA ĐI THÉP 1 CÁNH	STEEL EXIT DOOR, SINGLE OPEN DOOR,FIRATED EI30	1200	2200	3 (3)	
RD1	CỬA CUỐN LÁ THÉP	STEEL LEAF ROLLING DOOR	3600	3000	1 (1)	

Rev	NGÀY/ DATE	DIỄN GIẢI / DESCRIPTION

DỰ ÁN / PROJECT

PHÒNG THỬ NGHIỆM CHI NHÁNH HẢI PHÒNG
TESTING LABORATORY IN HAI PHONG BRANCH

Địa chỉ: Lô CN 8.2, KCN Nam Cầu Kiền, Phường Thiên Hương, Thành phố Hải Phòng, Việt Nam
Address: Lot 8.2, Nam Cau Kien I.P., Thien Huong Ward, Hai Phong City, Vietnam

CHỦ ĐẦU TƯ / CLIENT :
CÔNG TY SGS VIỆT NAM TNHH
SGS VIET NAM LIMITED COMPANY

SGS
Where you need to be sure

Địa chỉ: 198 Nguyễn Thị Minh Khai, P. Xuân Hòa, Thành phố Hồ Chí Minh, Việt Nam
Address: No.198 Nguyen Thi Minh Khai Street, Xuan Hoa Ward, HCM City, Vietnam

PHÊ DUYỆT APPROVE	
CHỮ KÝ SIGN	

TƯ VẤN GIÁM SÁT / CONSULTANTS
CÔNG TY CỔ PHẦN TƯ VẤN XÂY DỰNG TỔNG HỢP
NATIONAL GENERAL CONSTRUCTION CONSULTING JSC

NAGECCO

Địa chỉ : 29 Bis Nguyễn Đình Chiểu, P. Sài Gòn, Tp. HCM
Address : 29 Bis Nguyen Dinh Chieu Street, Saigon Ward, Ho Chi Minh City

PHÊ DUYỆT APPROVE	
CHỮ KÝ SIGN	

ĐƠN VỊ THI CÔNG/ CONTRACTOR
CÔNG TY CỔ PHẦN GREENGROW VIỆT
GREENGROW VIET JSC

Địa chỉ : SỐ 21, TỔ 3, KHU 4D, PHƯỜNG HỒNG HẢI, TP. HẠ LONG, QUẢNG NINH
Address : 21 GROUP 3, Quarter 4, HONG HAI Ward, HA LONG CITY, QUANG NINH


CHỈ HUY TRƯỞNG SITE MANAGER	
KIỂM TRA CHECK BY	
VẼ DRAWING	

BẢN VẼ HOÀN CÔNG
AS-BUILT DRAWINGS

HẠNG MỤC / ITEM
NHÀ XƯỞNG SỐ 3

TÊN BẢN VẼ / DWG TITLE :
MẶT BẰNG TỔNG THỂ VÁCH NGĂN, CỬA XƯỞNG 3

MÃ DỰ ÁN PROJECT CODE	SỐ BẢN VẼ DRAWING No.:	HIỆU CHỈNH REV.	TỈ LỆ SCALE	KHỔ GIẤY SIZE
SGSHP.01-24	DW-A-03-02			A3

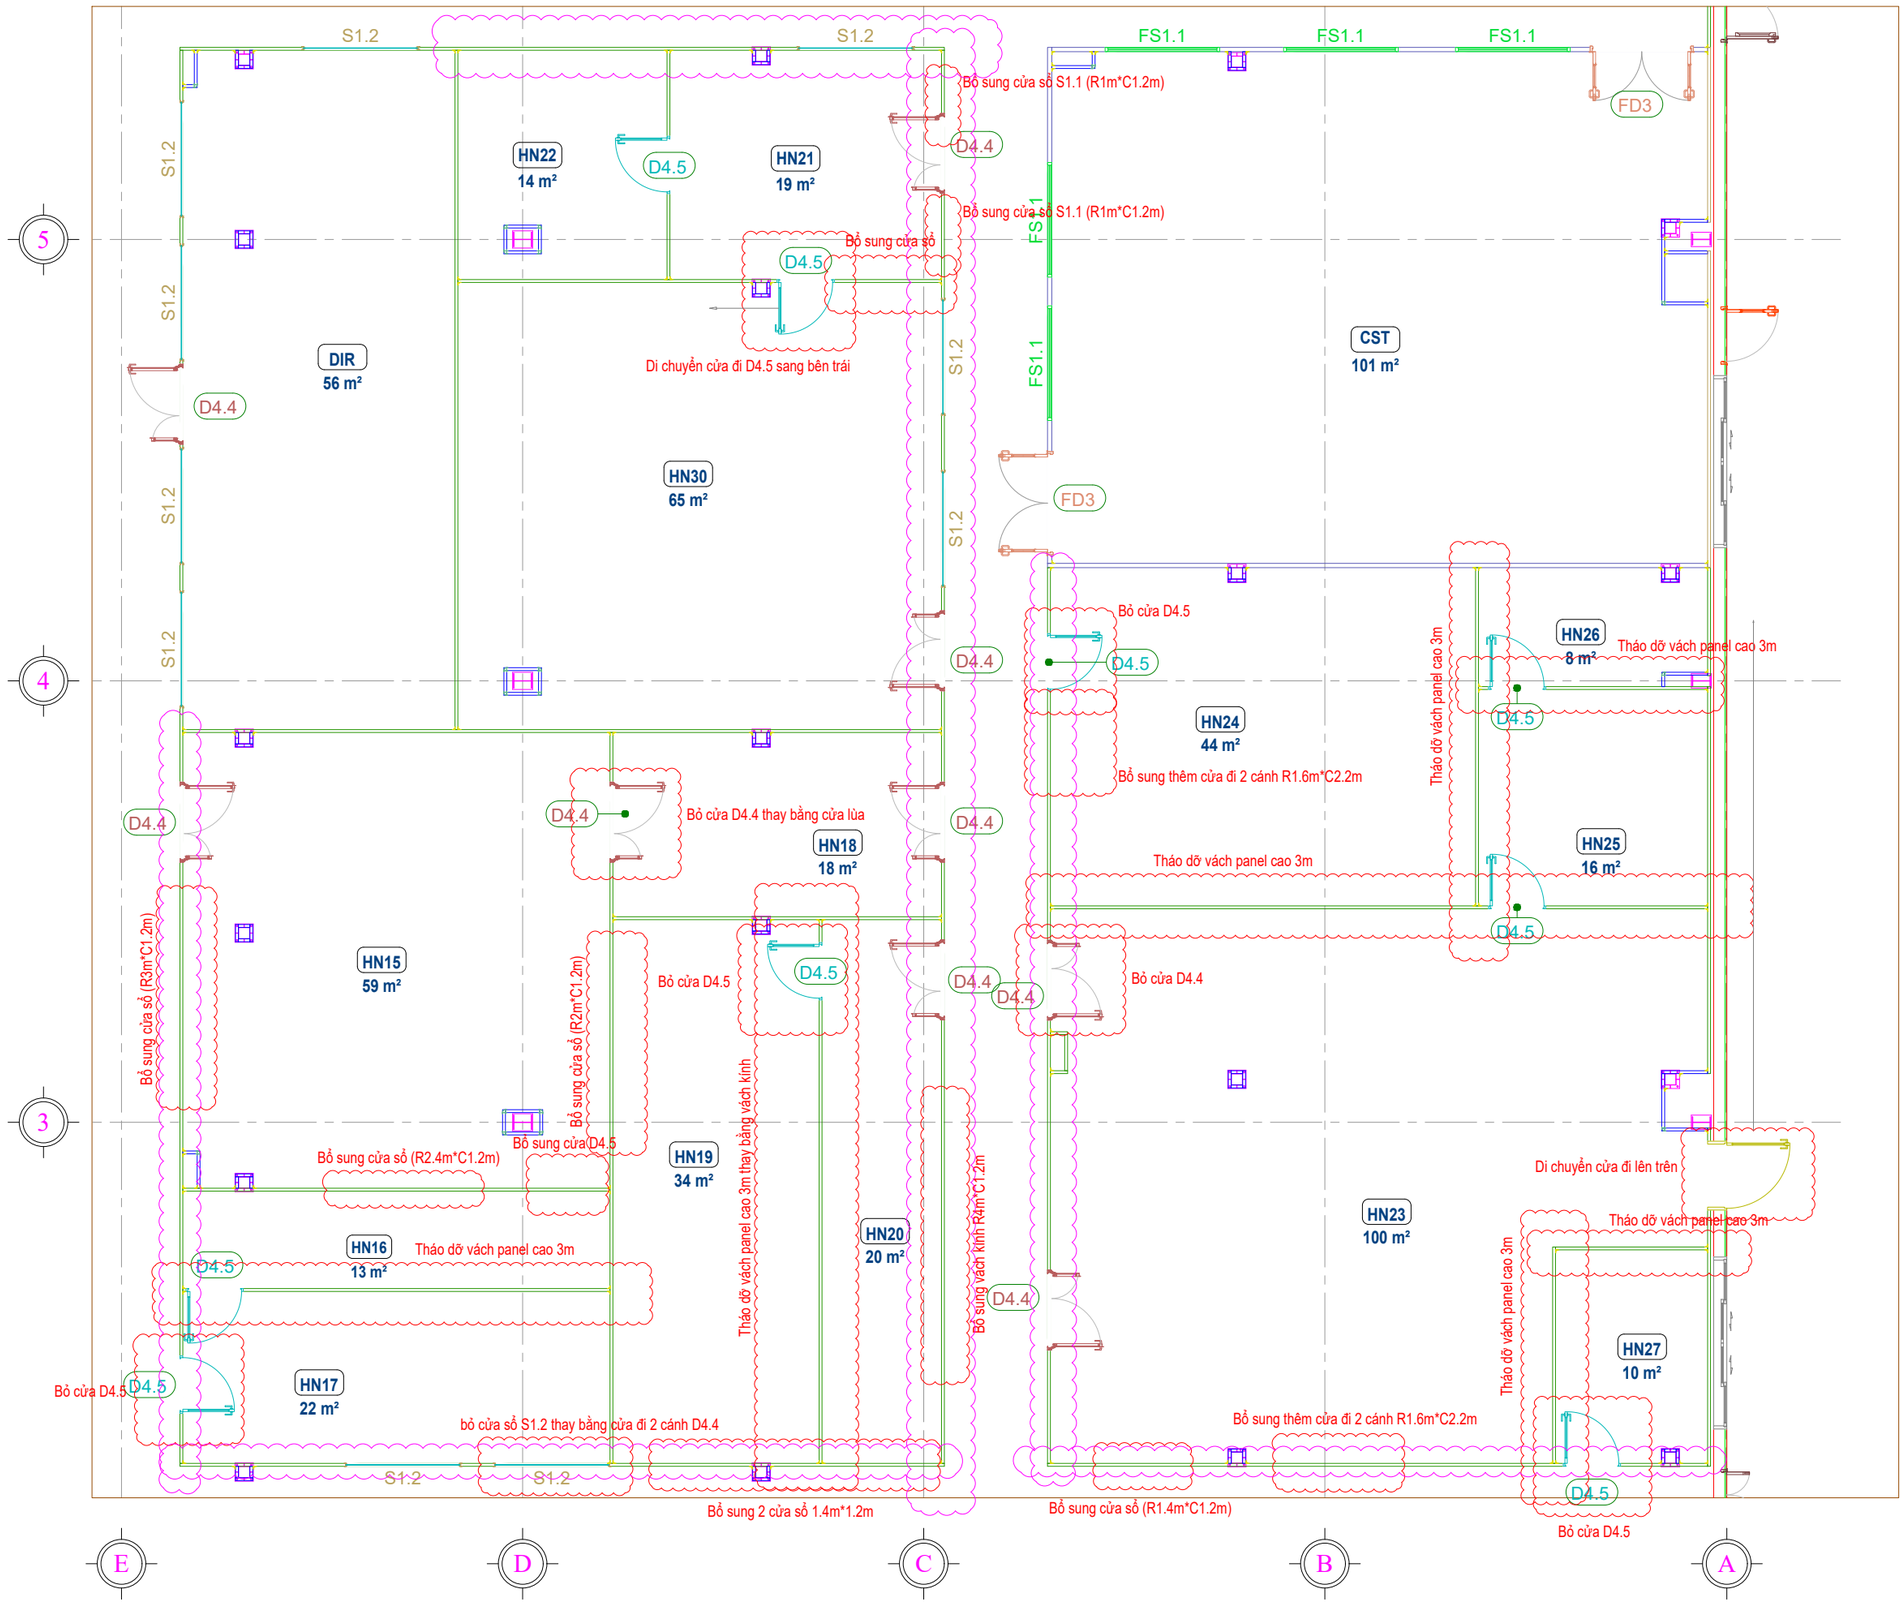

MẶT BẰNG HIỆN TRẠNG VÁCH NGĂN VÀ PHƯƠNG ÁN CẢI TẠO

Tháo dỡ vách EPS panel hiện trạng thay thế bằng vách PU panel
để đảm bảo hạn chế hấp hơi nước khi nhiệt độ phòng để thấp 18 độ C

Rev	NGÀY/ DATE	DIỄN GIẢI / DESCRIPTION

DỰ ÁN / PROJECT

PHÒNG THỬ NGHIỆM CHI NHÁNH HẢI PHÒNG
TESTING LABORATORY IN HAI PHONG BRANCH

Địa chỉ: Lô CN 8.2, KCN Nam Cầu Kiền, Phường Thiên Hương, Thành phố Hải Phòng, Việt Nam
Address: Lot 8.2, Nam Cau Kien I.P., Thien Huong Ward, Hai Phong City, Vietnam

CHỦ ĐẦU TƯ / CLIENT :
CÔNG TY SGS VIỆT NAM TNHH
SGS VIET NAM LIMITED COMPANY

Địa chỉ: 198 Nguyễn Thị Minh Khai, P. Xuân Hòa, Thành phố Hồ Chí Minh, Việt Nam
Address: No.198 Nguyen Thi Minh Khai Street, Xuan Hoa Ward, HCM City, Vietnam

PHÊ DUYỆT APPROVE	
CHỮ KÝ SIGN	

TƯ VẤN GIÁM SÁT / CONSULTANTS
CÔNG TY CỔ PHẦN TƯ VẤN XÂY DỰNG TỔNG HỢP
NATIONAL GENERAL CONSTRUCTION CONSULTING JSC

Địa chỉ : 29 Bis Nguyễn Đình Chiểu, P. Sài Gòn, Tp. HCM
Address : 29 Bis Nguyen Dinh Chieu Street, Saigon Ward, Ho Chi Minh City

PHÊ DUYỆT APPROVE	
CHỮ KÝ SIGN	

ĐƠN VỊ THI CÔNG/ CONTRACTOR
CÔNG TY CỔ PHẦN GREENGROW VIỆT
GREENGROW VIET JSC

Địa chỉ : SỐ 21, TỔ 3, KHU 4D, PHƯỜNG HỒNG HẢI, TP. HẠ LONG, QUẢNG NINH
Address : 21 GROUP 3, Quarter 4, HONG HAI Ward, HA LONG CITY, QUANG NINH


CHỈ HUY TRƯỞNG SITE MANAGER	
KIỂM TRA CHECK BY	
VẼ DRAWING	

BẢN VẼ HOÀN CÔNG
AS-BUILT DRAWINGS

HẠNG MỤC / ITEM
NHÀ XƯỞNG SỐ 3

TÊN BẢN VẼ /
DWG TITLE :
MẶT BẰNG HIỆN TRẠNG VÁCH NGĂN VÀ PHƯƠNG ÁN CẢI TẠO

MÃ DỰ ÁN PROJECT CODE	SỐ BẢN VẼ DRAWING No.:	HIỆU CHỈNH REV.	TỈ LỆ SCALE	KHỔ GIẤY SIZE
SGSHP.01-24	DW-A-03-03			A3

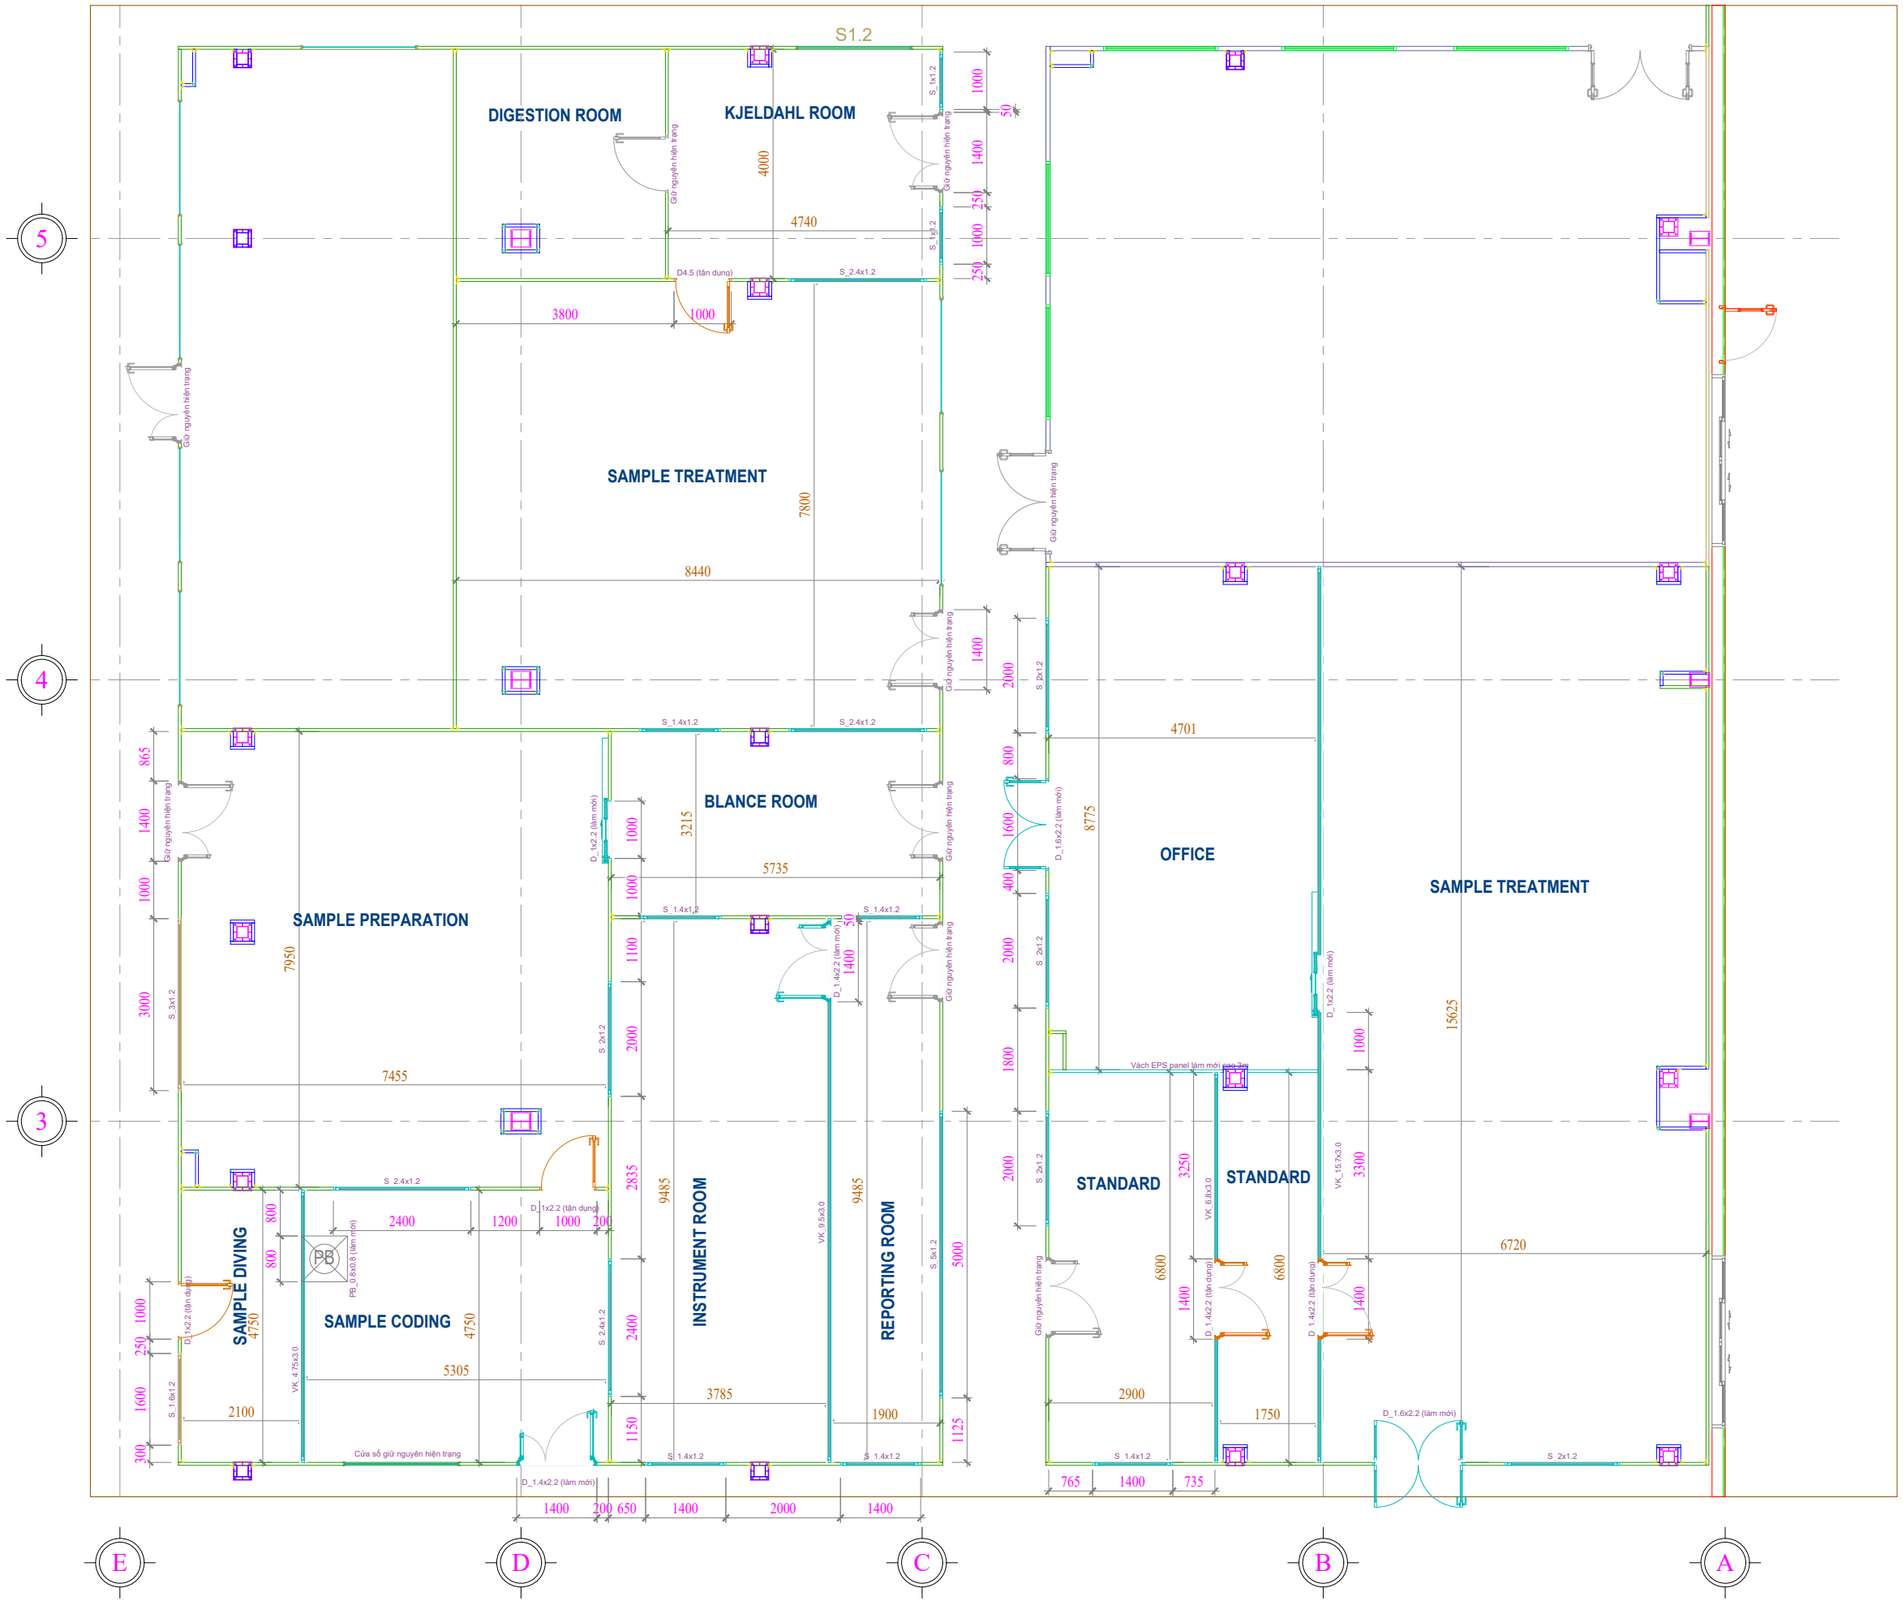

MẶT BẰNG CẢI TẠO PHẦN VÁCH NGĂN VÀ CỬA

Rev	NGÀY/ DATE	DIỄN GIẢI / DESCRIPTION

DỰ ÁN / PROJECT

PHÒNG THỬ NGHIỆM CHI NHÁNH HẢI PHÒNG
TESTING LABORATORY IN HAI PHONG BRANCH

Địa chỉ: Lô CN 8.2, KCN Nam Cầu Kiền, Phường Thiên Hương, Thành phố Hải Phòng, Việt Nam
Address: Lot 8.2, Nam Cau Kien I.P., Thien Huong Ward, Hai Phong City, Vietnam

CHỦ ĐẦU TƯ / CLIENT :
CÔNG TY SGS VIỆT NAM TNHH
SGS VIET NAM LIMITED COMPANY

Địa chỉ: 198 Nguyễn Thị Minh Khai, P. Xuân Hòa, Thành phố Hồ Chí Minh, Việt Nam
Address: No.198 Nguyen Thi Minh Khai Street, Xuan Hoa Ward, HCM City, Vietnam

PHÊ DUYỆT APPROVE	
CHỮ KÝ SIGN	

TƯ VẤN GIÁM SÁT / CONSULTANTS
CÔNG TY CỔ PHẦN TƯ VẤN XÂY DỰNG TỔNG HỢP
NATIONAL GENERAL CONSTRUCTION CONSULTING JSC

Địa chỉ : 29 Bis Nguyễn Đình Chiểu, P. Sài Gòn, Tp. HCM
Address : 29 Bis Nguyen Dinh Chieu Street, Saigon Ward, Ho Chi Minh City

PHÊ DUYỆT APPROVE	
CHỮ KÝ SIGN	

ĐƠN VỊ THI CÔNG/ CONTRACTOR
CÔNG TY CỔ PHẦN GREENGROW VIỆT
GREENGROW VIET JSC

Địa chỉ : SỐ 21, TỔ 3, KHU 4D, PHƯỜNG HỒNG HẢI, TP. HẠ LONG, QUẢNG NINH
Address : 21 GROUP 3, Quarter 4, HONG HAI Ward, HA LONG CITY, QUANG NINH

CHỈ HUY TRƯỞNG SITE MANAGER	
KIỂM TRA CHECK BY	
VẼ DRAWING	


BẢN VẼ HOÀN CÔNG
AS-BUILT DRAWINGS

HẠNG MỤC / ITEM
NHÀ XƯỞNG SỐ 3

TÊN BẢN VẼ /
DWG TITLE :

MẶT BẰNG CẢI TẠO PHẦN VÁCH NGĂN VÀ CỬA

MÃ DỰ ÁN PROJECT CODE	SỐ BẢN VẼ DRAWING No.:	HIỆU CHỈNH REV.	TỈ LỆ SCALE	KHỔ GIẤY SIZE
SGSHP.01-24	DW-A-03-04			A3

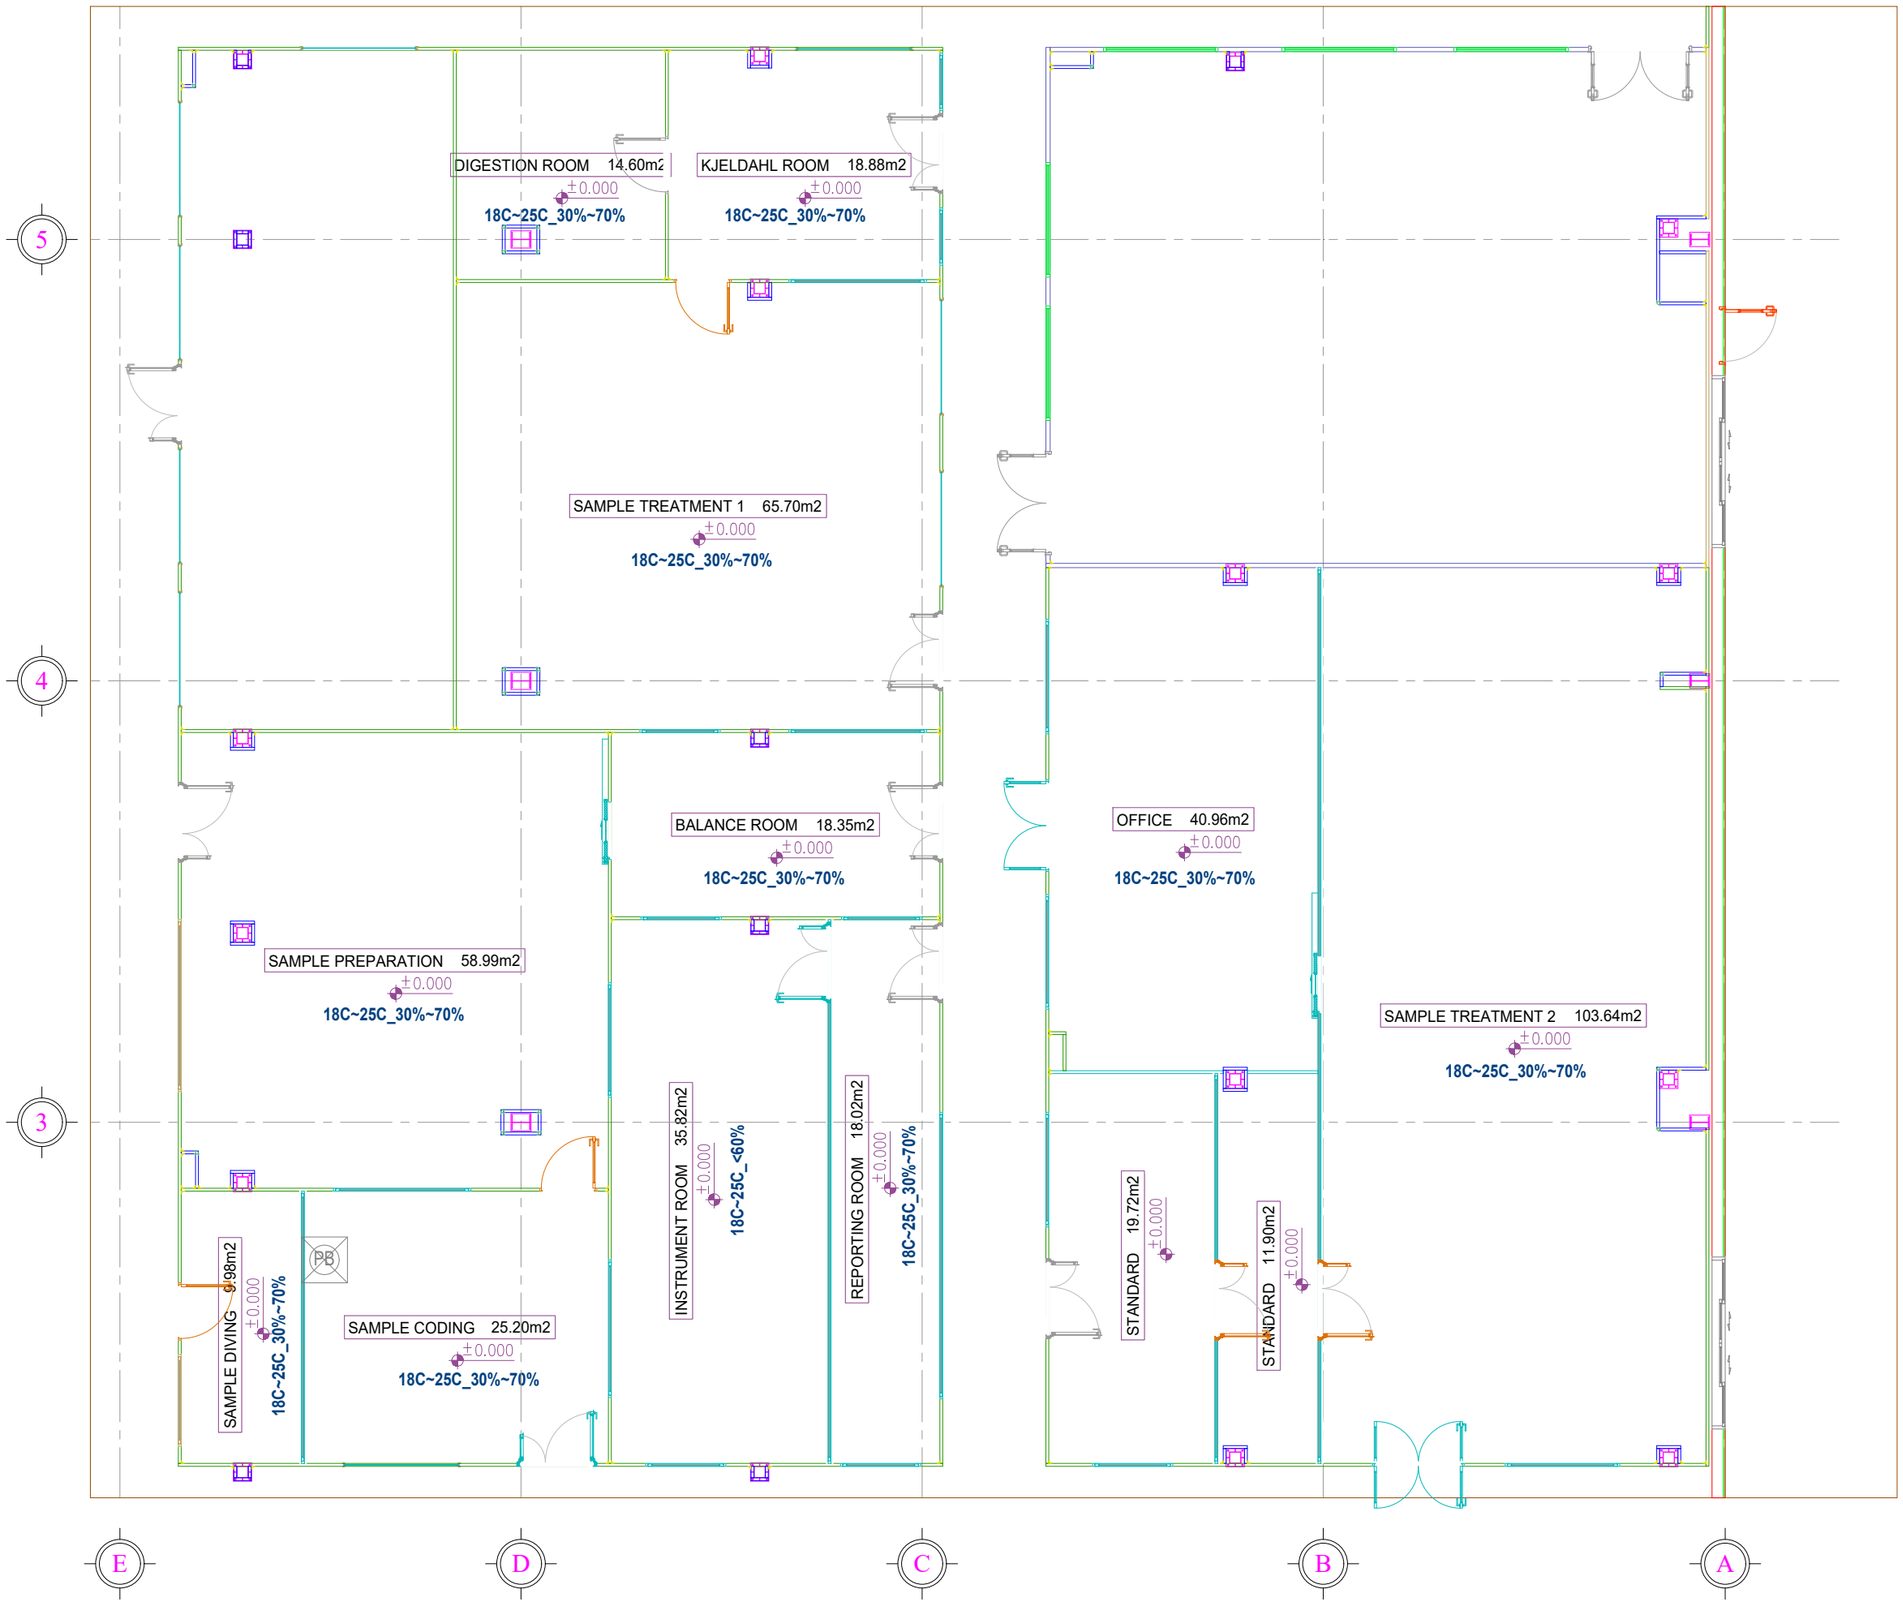

MẶT BẰNG NHIỆT ĐỘ VÀ ĐỘ ẨM PHÒNG

Rev	NGÀY/ DATE	DIỄN GIẢI / DESCRIPTION

DỰ ÁN / PROJECT

PHÒNG THỬ NGHIỆM CHI NHÁNH HẢI PHÒNG
TESTING LABORATORY IN HAI PHONG BRANCH

Địa chỉ: Lô CN 8.2, KCN Nam Cầu Kiền, Phường Thiên Hương, Thành phố Hải Phòng, Việt Nam
Address: Lot 8.2, Nam Cau Kien I.P., Thien Huong Ward, Hai Phong City, Vietnam

CHỦ ĐẦU TƯ / CLIENT :
CÔNG TY SGS VIỆT NAM TNHH
SGS VIET NAM LIMITED COMPANY

SGS
Where you need to be sure

Địa chỉ: 198 Nguyễn Thị Minh Khai, P. Xuân Hòa, Thành phố Hồ Chí Minh, Việt Nam
Address: No.198 Nguyen Thi Minh Khai Street, Xuan Hoa Ward, HCM City, Vietnam

PHÊ DUYỆT APPROVE	
CHỮ KÝ SIGN	

TƯ VẤN GIÁM SÁT / CONSULTANTS
CÔNG TY CỔ PHẦN TƯ VẤN XÂY DỰNG TỔNG HỢP
NATIONAL GENERAL CONSTRUCTION CONSULTING JSC

NAGECCO

Địa chỉ : 29 Bis Nguyễn Đình Chiểu, P. Sài Gòn, Tp. HCM
Address : 29 Bis Nguyen Dinh Chieu Street, Saigon Ward, Ho Chi Minh City

PHÊ DUYỆT APPROVE	
CHỮ KÝ SIGN	

ĐƠN VỊ THI CÔNG/ CONTRACTOR
CÔNG TY CỔ PHẦN GREENGROW VIỆT
GREENGROW VIET JSC

Địa chỉ : SỐ 21, TỔ 3, KHU 4D, PHƯỜNG HỒNG HẢI, TP. HẠ LONG, QUẢNG NINH
Address : 21 GROUP 3, Quarter 4, HONG HAI Ward, HA LONG CITY, QUANG NINH


CHỈ HUY TRƯỞNG SITE MANAGER	
KIỂM TRA CHECK BY	
VẼ DRAWING	

BẢN VẼ HOÀN CÔNG
AS-BUILT DRAWINGS

HẠNG MỤC / ITEM
NHÀ XƯỞNG SỐ 3

TÊN BẢN VẼ /
DWG TITLE :
MẶT BẰNG NHIỆT ĐỘ VÀ ĐỘ ẨM PHÒNG

MÃ DỰ ÁN PROJECT CODE	SỐ BẢN VẼ DRAWING No.:	HIỆU CHỈNH REV.	TỈ LỆ SCALE	KHỔ GIẤY SIZE
SGSHP.01-24	DW-A-03-05			A3

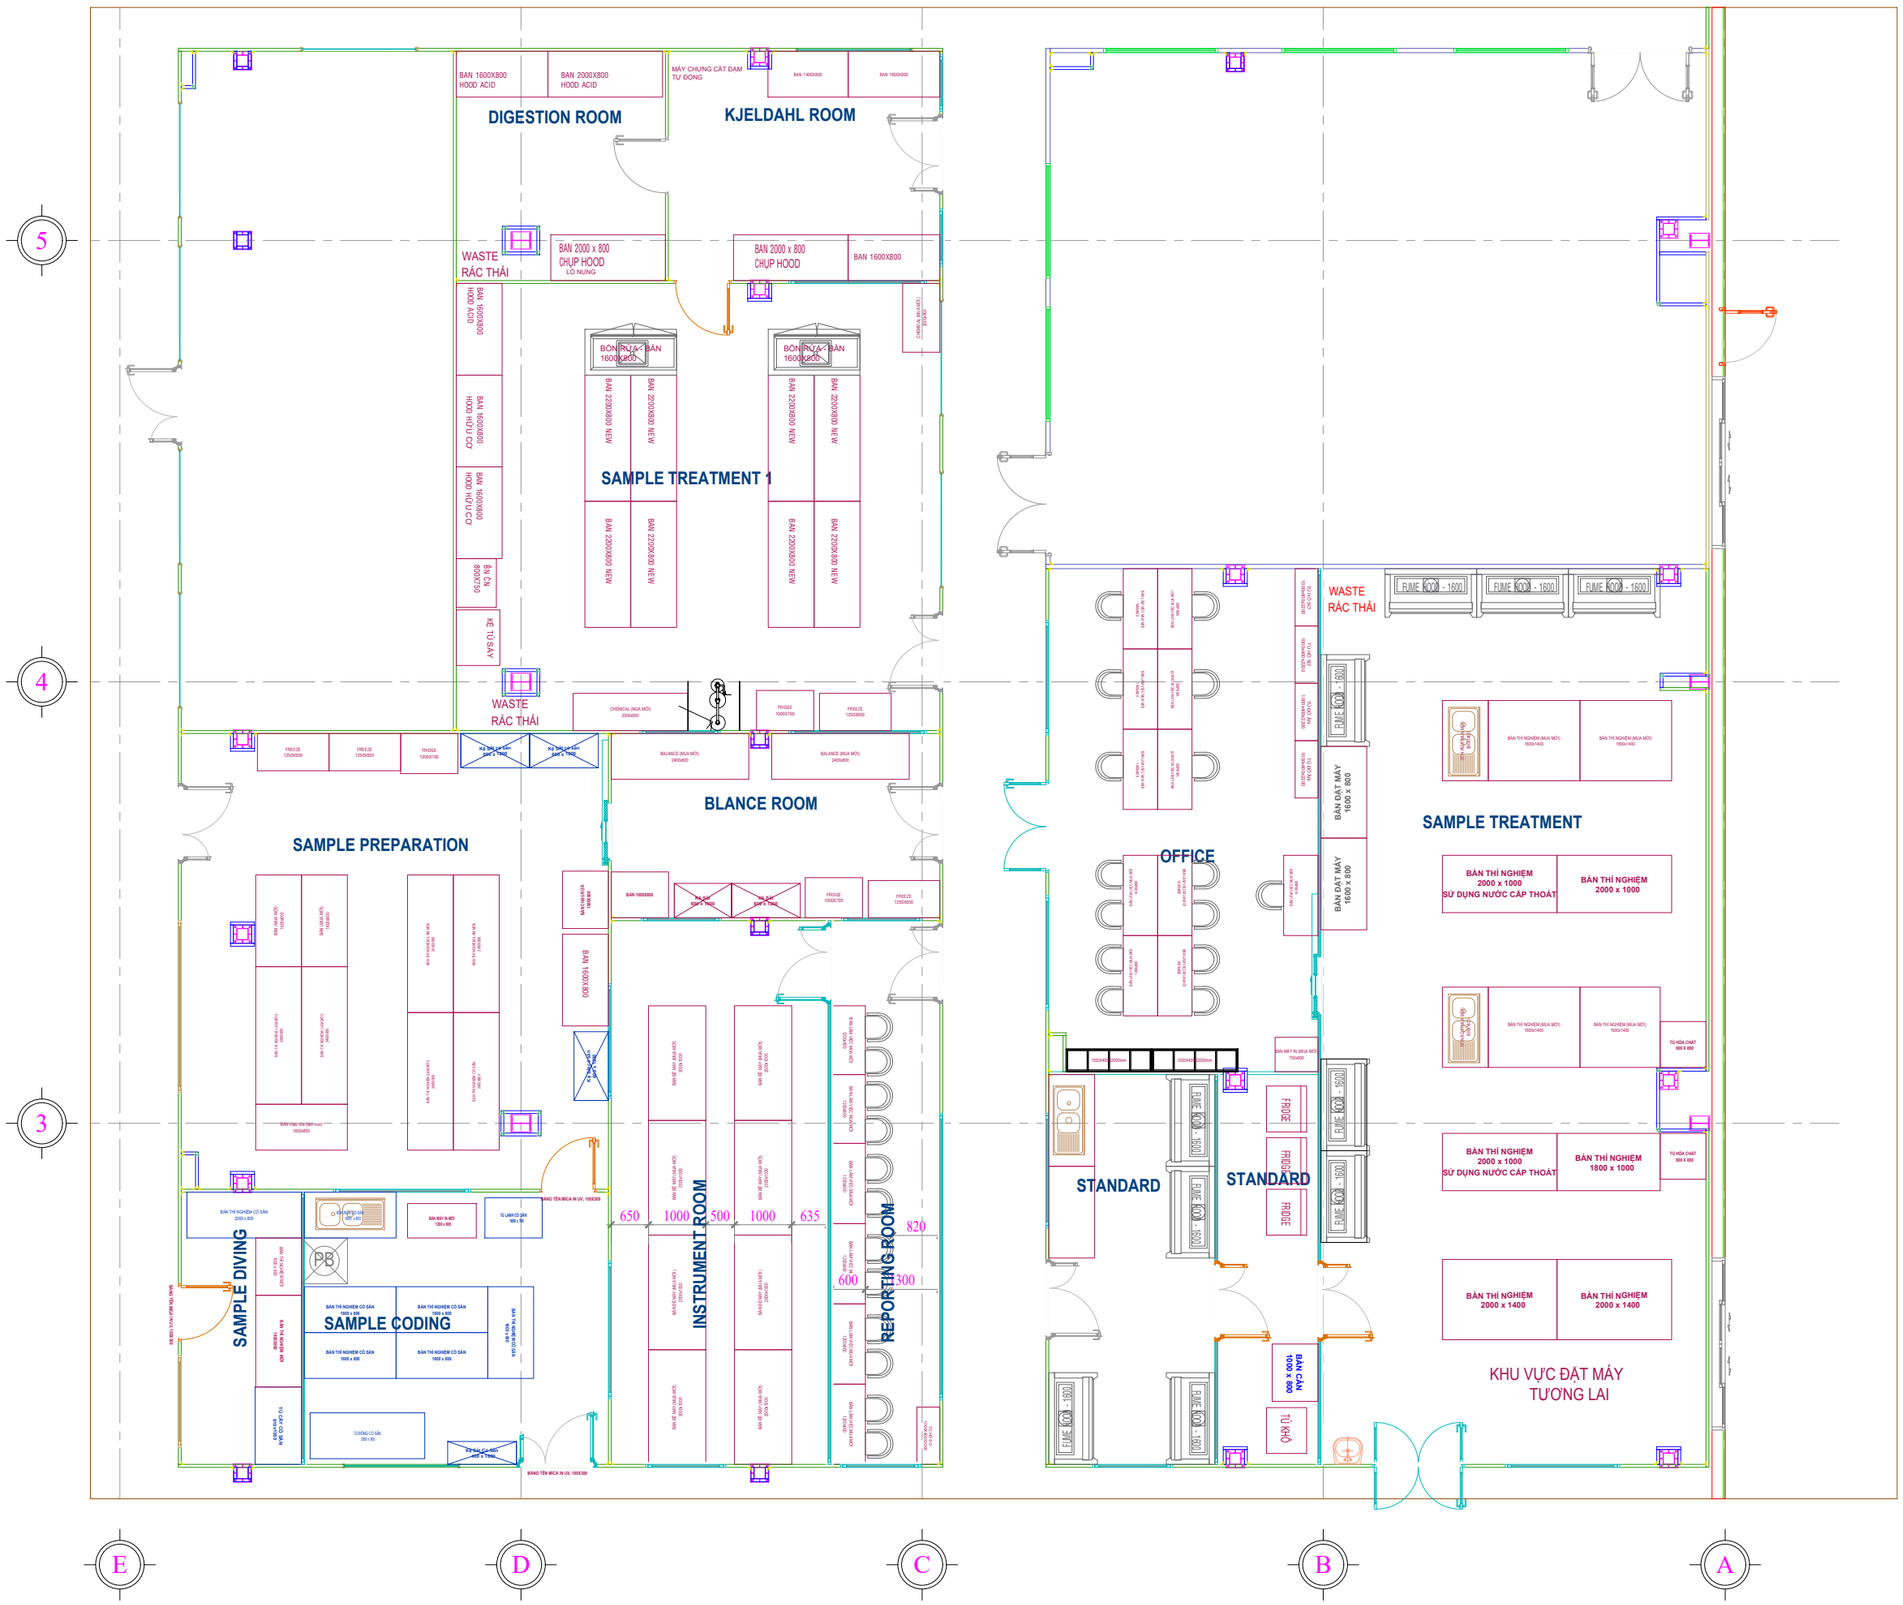

MẶT BẰNG BỐ TRÍ NỘI THẤT

Rev	NGÀY/ DATE	DIỄN GIẢI / DESCRIPTION

DỰ ÁN / PROJECT

PHÒNG THỬ NGHIỆM CHI NHÁNH HẢI PHÒNG
TESTING LABORATORY IN HAI PHONG BRANCH

Địa chỉ: Lô CN 8.2, KCN Nam Cầu Kiền, Phường Thiên Hương, Thành phố Hải Phòng, Việt Nam
Address: Lot 8.2, Nam Cau Kien I.P., Thien Huong Ward, Hai Phong City, Vietnam

CHỦ ĐẦU TƯ / CLIENT :
CÔNG TY SGS VIỆT NAM TNHH
SGS VIET NAM LIMITED COMPANY

Địa chỉ: 198 Nguyễn Thị Minh Khai, P. Xuân Hòa, Thành phố Hồ Chí Minh, Việt Nam
Address: No.198 Nguyen Thi Minh Khai Street, Xuan Hoa Ward, HCM City, Vietnam

PHÊ DUYỆT APPROVE	
CHỮ KÝ SIGN	

TƯ VẤN GIÁM SÁT / CONSULTANTS
CÔNG TY CỔ PHẦN TƯ VẤN XÂY DỰNG TỔNG HỢP
NATIONAL GENERAL CONSTRUCTION CONSULTING JSC

Địa chỉ : 29 Bis Nguyễn Đình Chiểu, P. Sài Gòn, Tp. HCM
Address : 29 Bis Nguyen Dinh Chieu Street, Saigon Ward, Ho Chi Minh City

PHÊ DUYỆT APPROVE	
CHỮ KÝ SIGN	

ĐƠN VỊ THI CÔNG/ CONTRACTOR
CÔNG TY CỔ PHẦN GREENGROW VIỆT
GREENGROW VIET JSC

Địa chỉ : SỐ 21, TỔ 3, KHU 4D, PHƯỜNG HỒNG HẢI, TP. HẠ LONG, QUẢNG NINH
Address : 21 GROUP 3, Quarter 4, HONG HAI Ward, HA LONG CITY, QUANG NINH


CHỈ HUY TRƯỞNG SITE MANAGER	
KIỂM TRA CHECK BY	
VẼ DRAWING	

BẢN VẼ HOÀN CÔNG
AS-BUILT DRAWINGS

HẠNG MỤC / ITEM
NHÀ XƯỞNG SỐ 3

TÊN BẢN VẼ /
DWG TITLE :
MẶT BẰNG BỐ TRÍ NỘI THẤT

MÃ DỰ ÁN PROJECT CODE	SỐ BẢN VẼ DRAWING No.:	HIỆU CHỈNH REV.	TỈ LỆ SCALE	KHỔ GIẤY SIZE
SGSHP.01-24	DW-A-03-06			A3

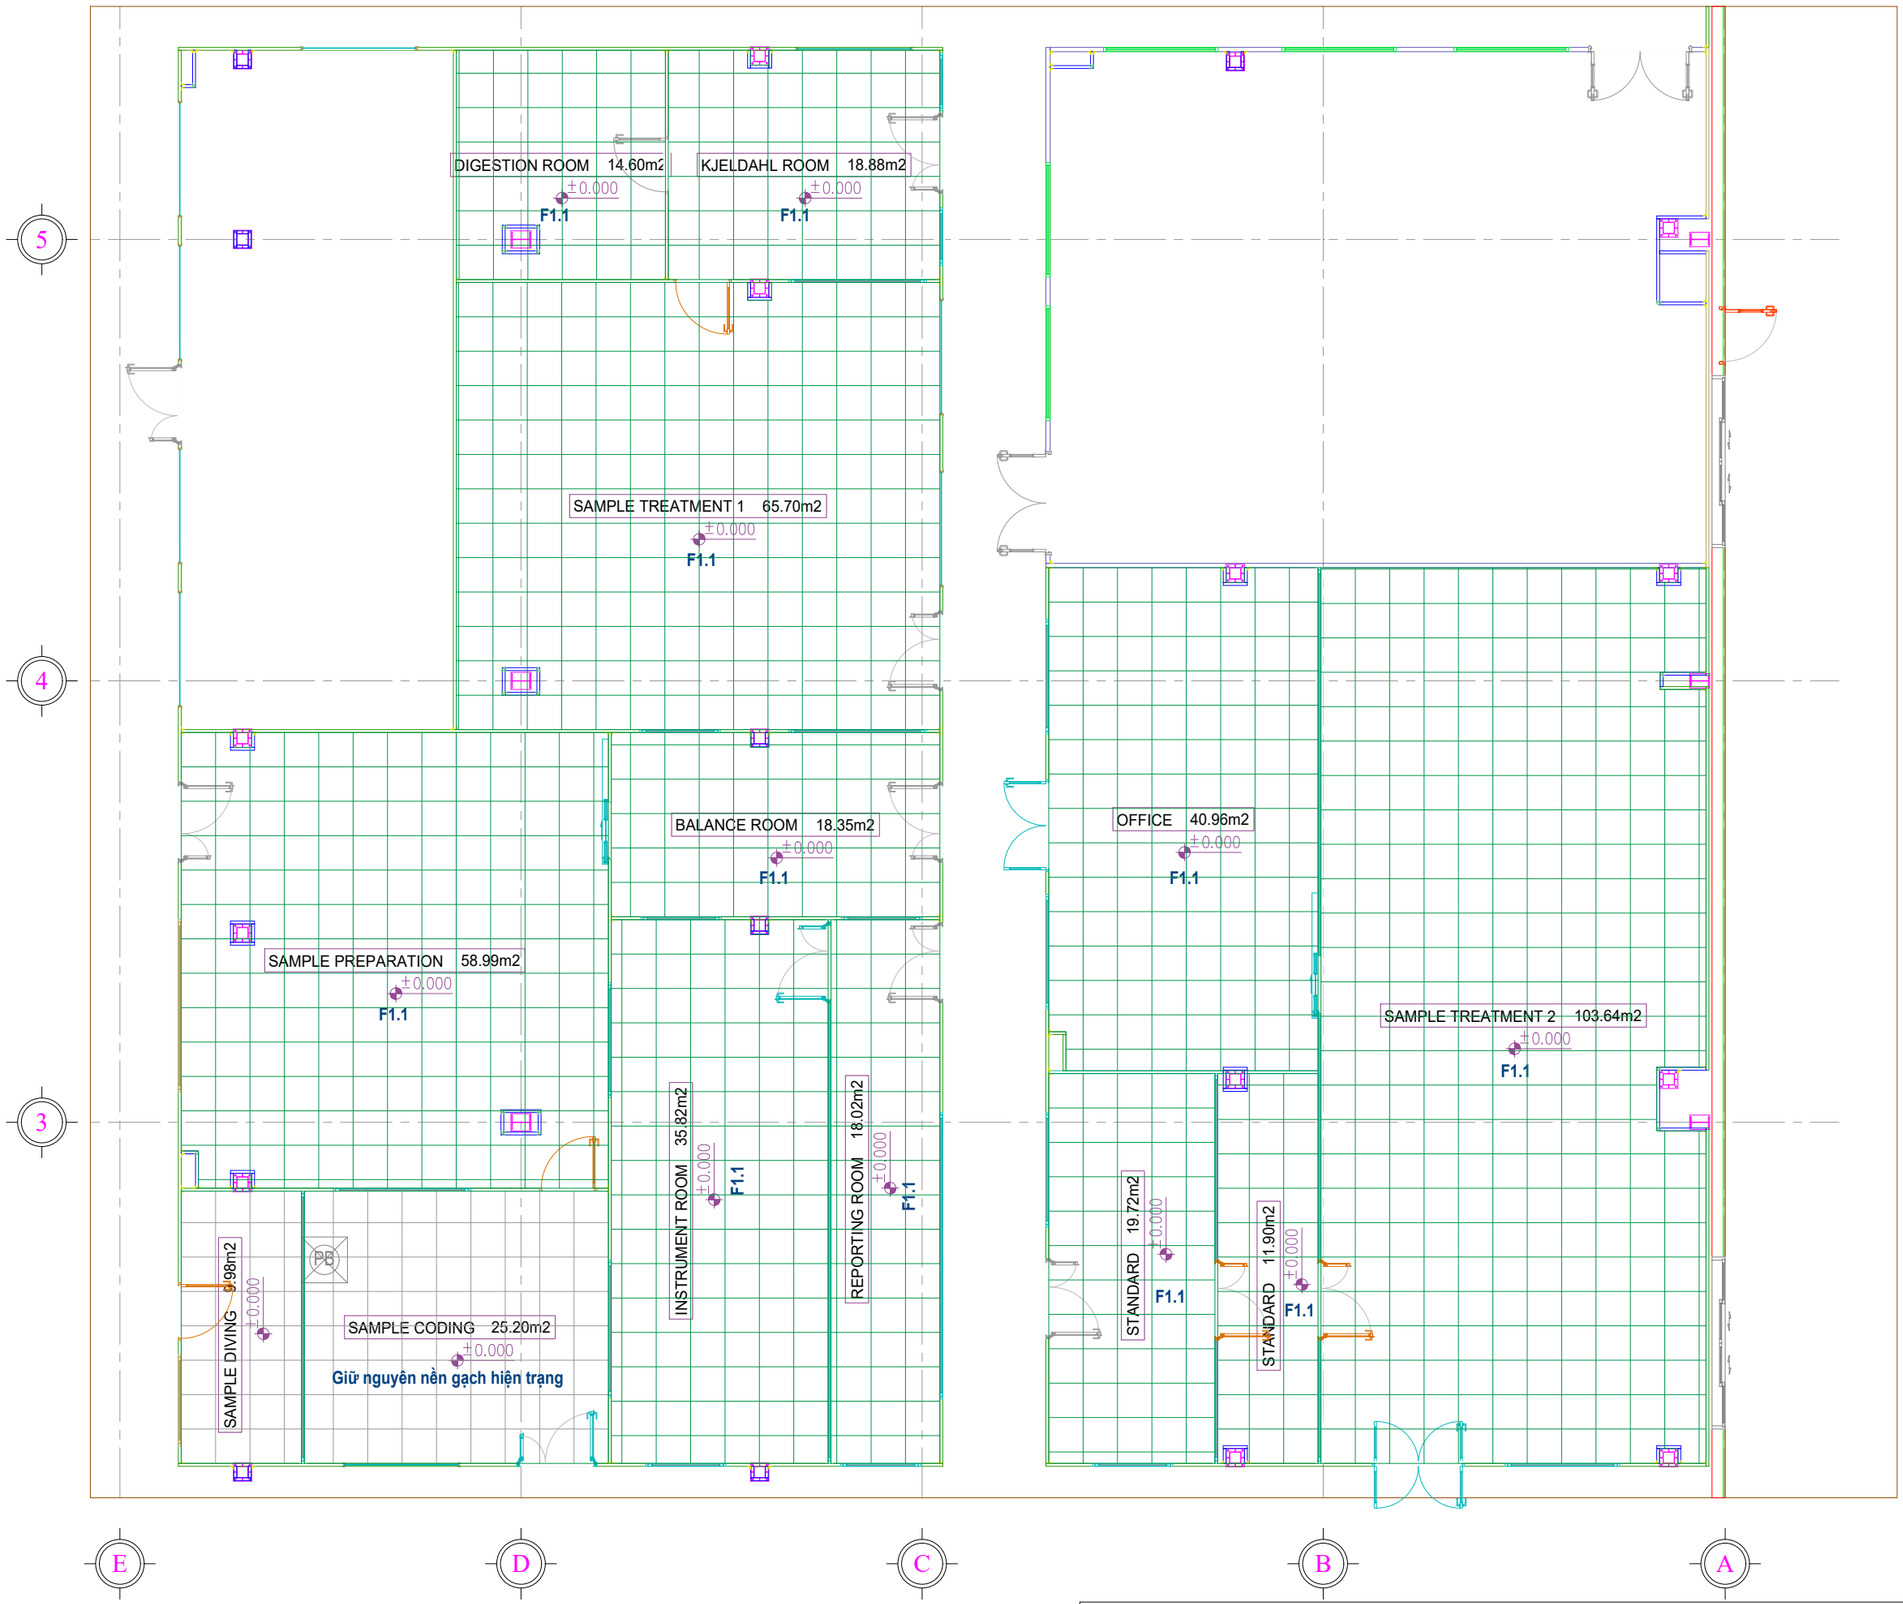

MẶT BẰNG HOÀN THIỆN NỀN

THỐNG KÊ SÀN / FLOOR SCHEDULE

KÍ HIỆU / TYPEMARK	MÔ TẢ	DESCRIPTION
F1.1	SÀN BÊ TÔNG , HOÀN THIỆN GẠCH PORCELAIN,MÀU TRẮNG 600x600mm (PHÁ 3CM MẶT BÊ TÔNG ĐỂ LÁT GẠCH)	CONCRETE FLOOR, FINISH PORCELAIN WHITE COLORTILE 600x600MM

Rev	NGÀY/ DATE	DIỄN GIẢI / DESCRIPTION

DỰ ÁN / PROJECT

PHÒNG THỬ NGHIỆM CHI NHÁNH HẢI PHÒNG
TESTING LABORATORY IN HAI PHONG BRANCH

Địa chỉ: Lô CN 8.2, KCN Nam Cầu Kiền, Phường Thiên Hương, Thành phố Hải Phòng, Việt Nam
Address: Lot 8.2, Nam Cau Kien I.P., Thien Huong Ward, Hai Phong City, Vietnam

CHỦ ĐẦU TƯ / CLIENT :
CÔNG TY SGS VIỆT NAM TNHH
SGS VIET NAM LIMITED COMPANY

SGS
Where you need to be sure

Địa chỉ: 198 Nguyễn Thị Minh Khai, P. Xuân Hòa, Thành phố Hồ Chí Minh, Việt Nam
Address: No.198 Nguyen Thi Minh Khai Street, Xuan Hoa Ward, HCM City, Vietnam

PHÊ DUYỆT APPROVE	
CHỮ KÝ SIGN	

TƯ VẤN GIÁM SÁT / CONSULTANTS
CÔNG TY CỔ PHẦN TƯ VẤN XÂY DỰNG TỔNG HỢP
NATIONAL GENERAL CONSTRUCTION CONSULTING JSC

NAGECCO

Địa chỉ : 29 Bis Nguyễn Đình Chiểu, P. Sài Gòn, Tp. HCM
Address : 29 Bis Nguyen Dinh Chieu Street, Saigon Ward, Ho Chi Minh City

PHÊ DUYỆT APPROVE	
CHỮ KÝ SIGN	

ĐƠN VỊ THI CÔNG/ CONTRACTOR
CÔNG TY CỔ PHẦN GREENGROW VIỆT
GREENGROW VIET JSC

Địa chỉ : SỐ 21,TỔ 3, KHU 4D, PHƯỜNG HỒNG HẢI,TP.HẠ LONG, QUẢNG NINH
Address : 21 GROUP 3, Quarter 4, HONG HAI Ward, HA LONG CITY, QUANG NINH


CHỈ HUY TRƯỞNG SITE MANAGER	
KIỂM TRA CHECK BY	
VẼ DRAWING	

BẢN VẼ HOÀN CÔNG
AS-BUILT DRAWINGS

HẠNG MỤC / ITEM
NHÀ XƯỞNG SỐ 3

TÊN BẢN VẼ / DWG TITLE :
MẶT BẰNG HOÀN THIỆN NỀN

MÃ DỰ ÁN PROJECT CODE	SỐ BẢN VẼ DRAWING No.:	HIỆU CHỈNH REV.	TỈ LỆ SCALE	KHỔ GIẤY SIZE
SGSHP.01-24	DW-A-03-07			A3

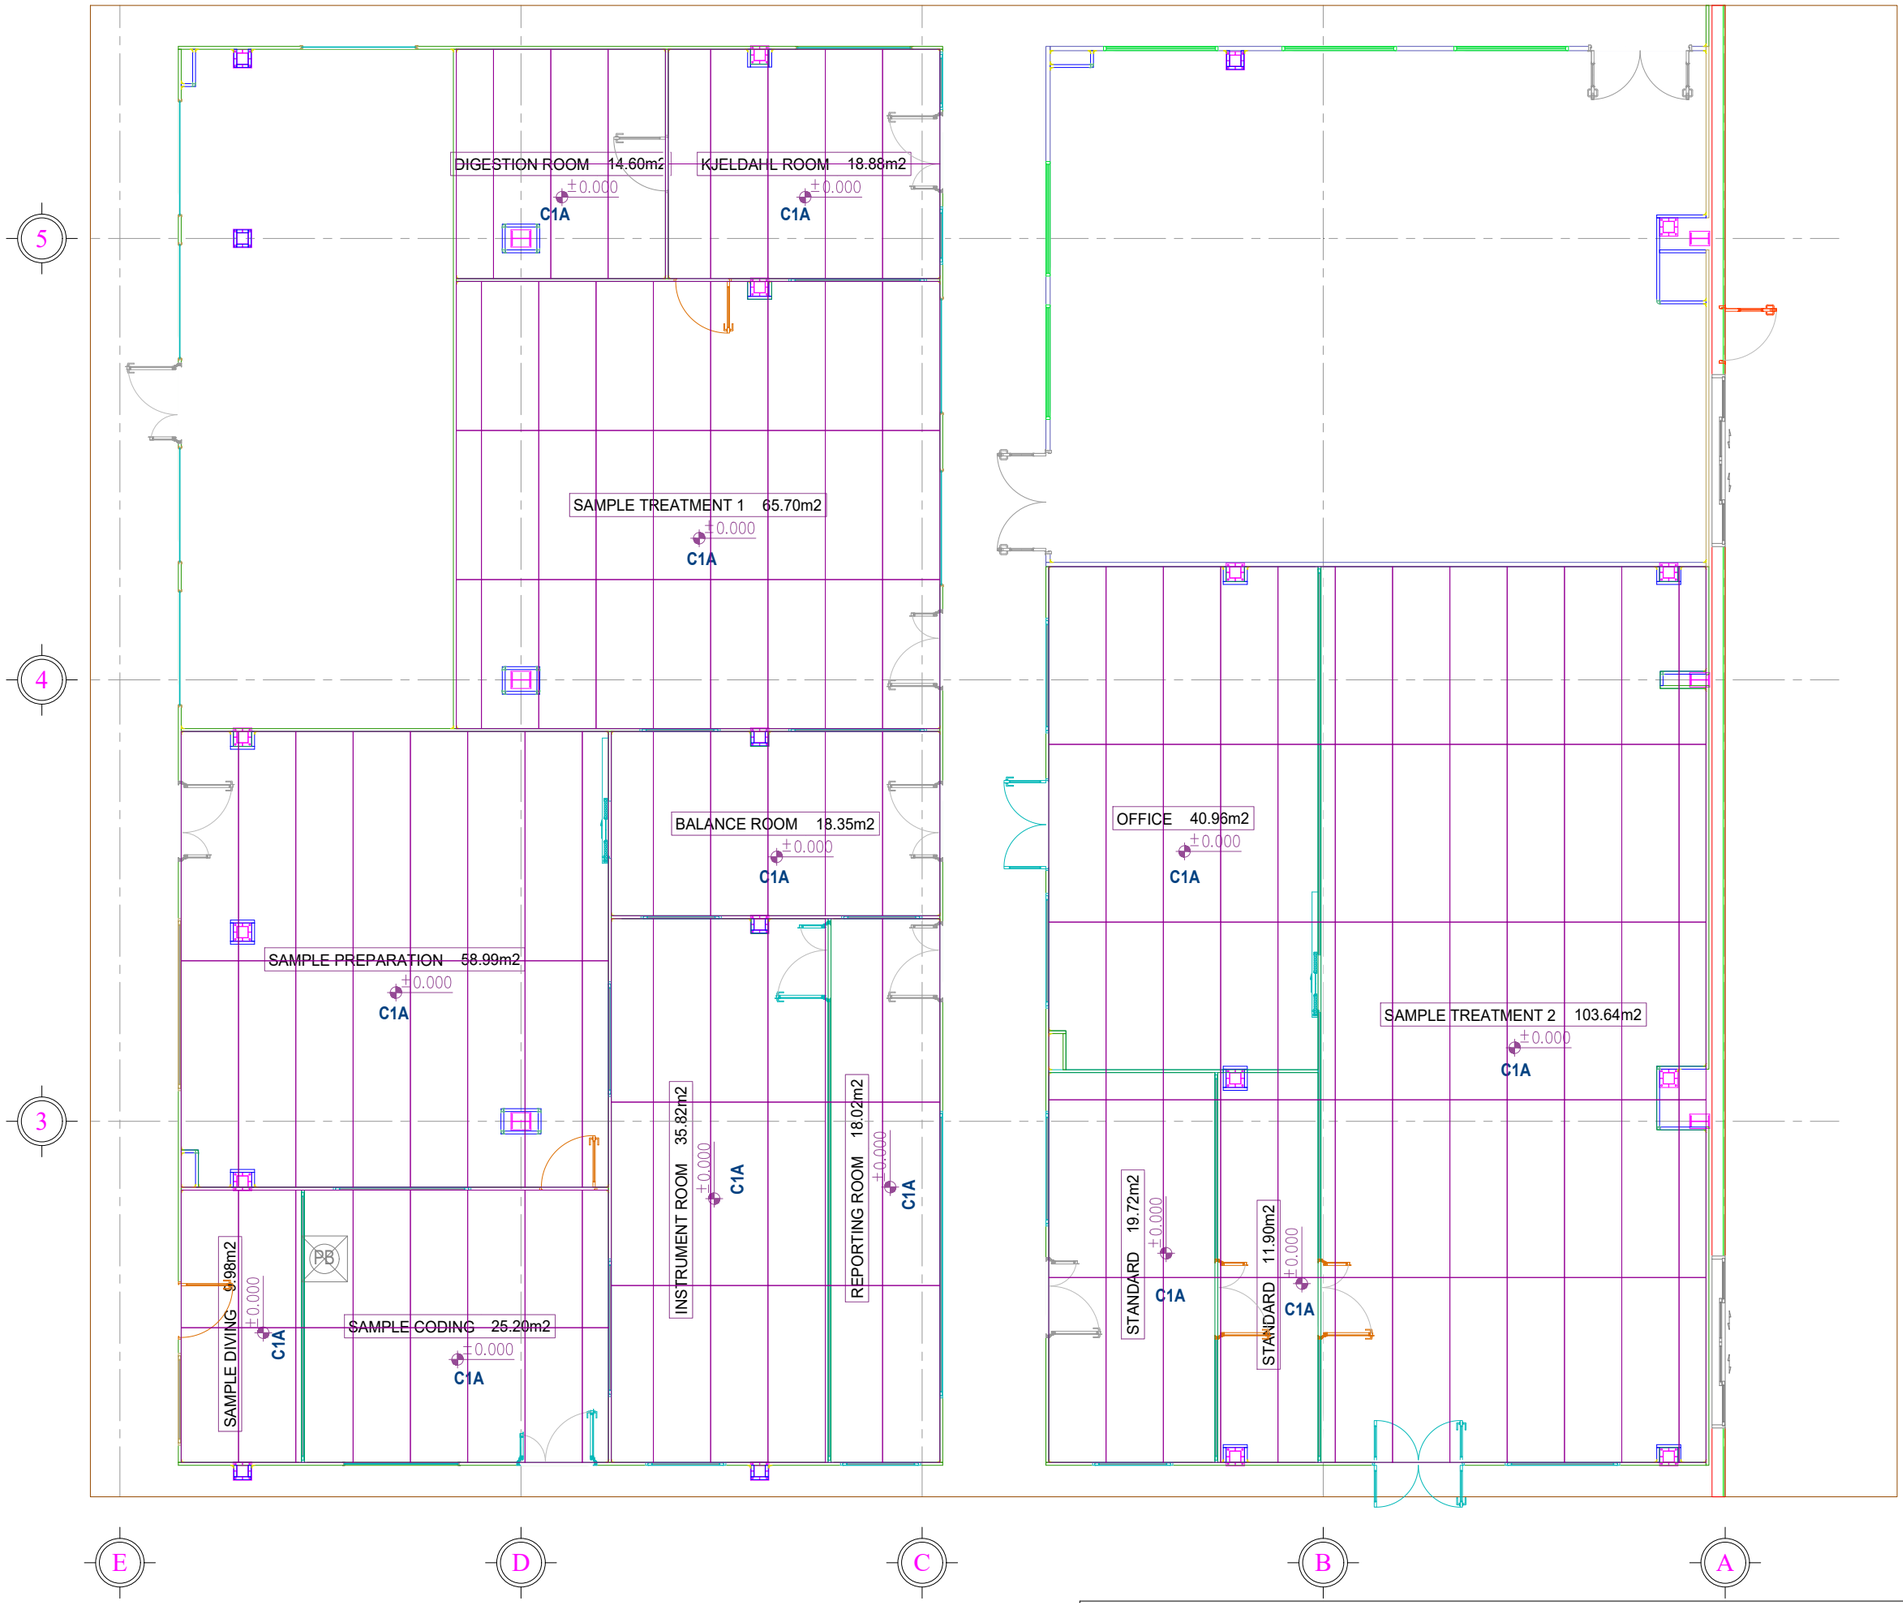

MẶT BẰNG HOÀN THIỆN TRẦN

THỐNG KÊ SÀN / FLOOR SCHEDULE

KÍ HIỆU / TYPEMARK	MÔ TẢ	DESCRIPTION
C1A	TRẦN PU PANEL, DÀY 50MM	PU PANEL CEILING, 50MM THK

Rev	NGÀY/ DATE	DIỄN GIẢI / DESCRIPTION

DỰ ÁN / PROJECT

PHÒNG THỬ NGHIỆM CHI NHÁNH HẢI PHÒNG
TESTING LABORATORY IN HAI PHONG BRANCH

Địa chỉ: Lô CN 8.2, KCN Nam Cầu Kiền, Phường Thiên Hương, Thành phố Hải Phòng, Việt Nam
Address: Lot 8.2, Nam Cau Kien I.P., Thien Huong Ward, Hai Phong City, Vietnam

CHỦ ĐẦU TƯ / CLIENT :
CÔNG TY SGS VIỆT NAM TNHH
SGS VIET NAM LIMITED COMPANY

SGS
Where you need to be sure

Địa chỉ: 198 Nguyễn Thị Minh Khai, P. Xuân Hòa, Thành phố Hồ Chí Minh, Việt Nam
Address: No.198 Nguyen Thi Minh Khai Street, Xuan Hoa Ward, HCM City, Vietnam

PHÊ DUYỆT APPROVE	
CHỮ KÝ SIGN	

TƯ VẤN GIÁM SÁT / CONSULTANTS
CÔNG TY CỔ PHẦN TƯ VẤN XÂY DỰNG TỔNG HỢP
NATIONAL GENERAL CONSTRUCTION CONSULTING JSC

NAGECCO

Địa chỉ : 29 Bis Nguyễn Đình Chiểu, P. Sài Gòn, Tp. HCM
Address : 29 Bis Nguyen Dinh Chieu Street, Saigon Ward, Ho Chi Minh City

PHÊ DUYỆT APPROVE	
CHỮ KÝ SIGN	

ĐƠN VỊ THI CÔNG/ CONTRACTOR
CÔNG TY CỔ PHẦN GREENGROW VIỆT
GREENGROW VIET JSC

Địa chỉ : SỐ 21, TỔ 3, KHU 4D, PHƯỜNG HỒNG HẢI, TP. HẠ LONG, QUẢNG NINH
Address : 21 GROUP 3, Quarter 4, HONG HAI Ward, HA LONG CITY, QUANG NINH

CHỈ HUY TRƯỞNG SITE MANAGER	
KIỂM TRA CHECK BY	
VẼ DRAWING	

BẢN VẼ HOÀN CÔNG
AS-BUILT DRAWINGS

HẠNG MỤC / ITEM
NHÀ XƯỞNG SỐ 3

TÊN BẢN VẼ / DWG TITLE :
MẶT BẰNG HOÀN THIỆN TRẦN

MÃ DỰ ÁN PROJECT CODE	SỐ BẢN VẼ DRAWING No.:	HIỆU CHỈNH REV.	TỈ LỆ SCALE	KHỔ GIẤY SIZE
SGSHP.01-24	DW-A-03-08			A3